

RODOVIA BR-116/SC

TRECHO: Curitiba – Divisa SC/RS

LOTE 02

PROJETO FINAL

“MEMORIAL DESCRITIVO”

MELHORIA DE ACESSO

BR-116 Km 188+800
Trecho no Estado de Santa Catarina

Junho / 2016



Código
RT-02-116/PR-188-5-A09/501

REV.
A

Emissão
02/06/2016

Folha
01 de 37

Lote:

Rodovia:
BR-116/PR – PLANALTO SUL

Firma Executora:
AR Engenharia ME.

Trecho: CURITIBA - DIVISA SC/RS
Km 188+800 - Sentido Sul – Campo do Tenente - PR

Concessionária:
Autopista Planalto Sul

Objeto: "As Built" Melhoria de Acessos no km 182+200, Sentido Sul
BR 116/PR

ANTT:

Documentos de Referência:

Documentos Resultantes:

Observação:

A	23/11/2015	ENG. André Albano da Trindade CREA PR 85460-D		
Rev.	Data	Resp. Técnico - Firma Executora	Concessionária	ANTT

FIRMA EXECUTORA: AR ENGENHARIA ME.

Nº INTERNO:

Rev. A

SUMÁRIO

1 - APRESENTAÇÃO.....	3
2. MAPA DE SITUAÇÃO.....	5
3. MEMORIAL DESCRITIVO	7
4. PROJETOS.....	9

Código: RT-02-116/PR-188-5-A09/501	Revisão: A	Emissão: 23/11/2015	Folha: 3/37
---------------------------------------	---------------	------------------------	----------------

Código: RT-02-116/PR-188-5-A09/501	Revisão: A	Emissão: 23/11/2015	Folha: 4/37
---------------------------------------	---------------	------------------------	----------------

APRESENTAÇÃO

A AR ENGENHARIA, entrega nesta oportunidade o presente Projeto “AS BUILT” de Melhoria de Acesso, localizado no Km 188+800, no município de Campo do Tenente/PR. A Obra possui uma extensão aproximada de 310m.

DADOS GERAIS

Contrato nº: APS 280/15

Trecho: BR116/PR - km 188+800;

Início do Projeto: 19/10/2015;


Fim do Projeto: 20/02/2016;

Executora: AR Engenharia.

Código: RT-02-116/PR-188-5-A09/501	Revisão: A	Emissão: 23/11/2015	Folha: 5/37
---------------------------------------	---------------	------------------------	----------------

2. MAPA DE SITUAÇÃO

2. MAPA DE SITUAÇÃO DA OBRA

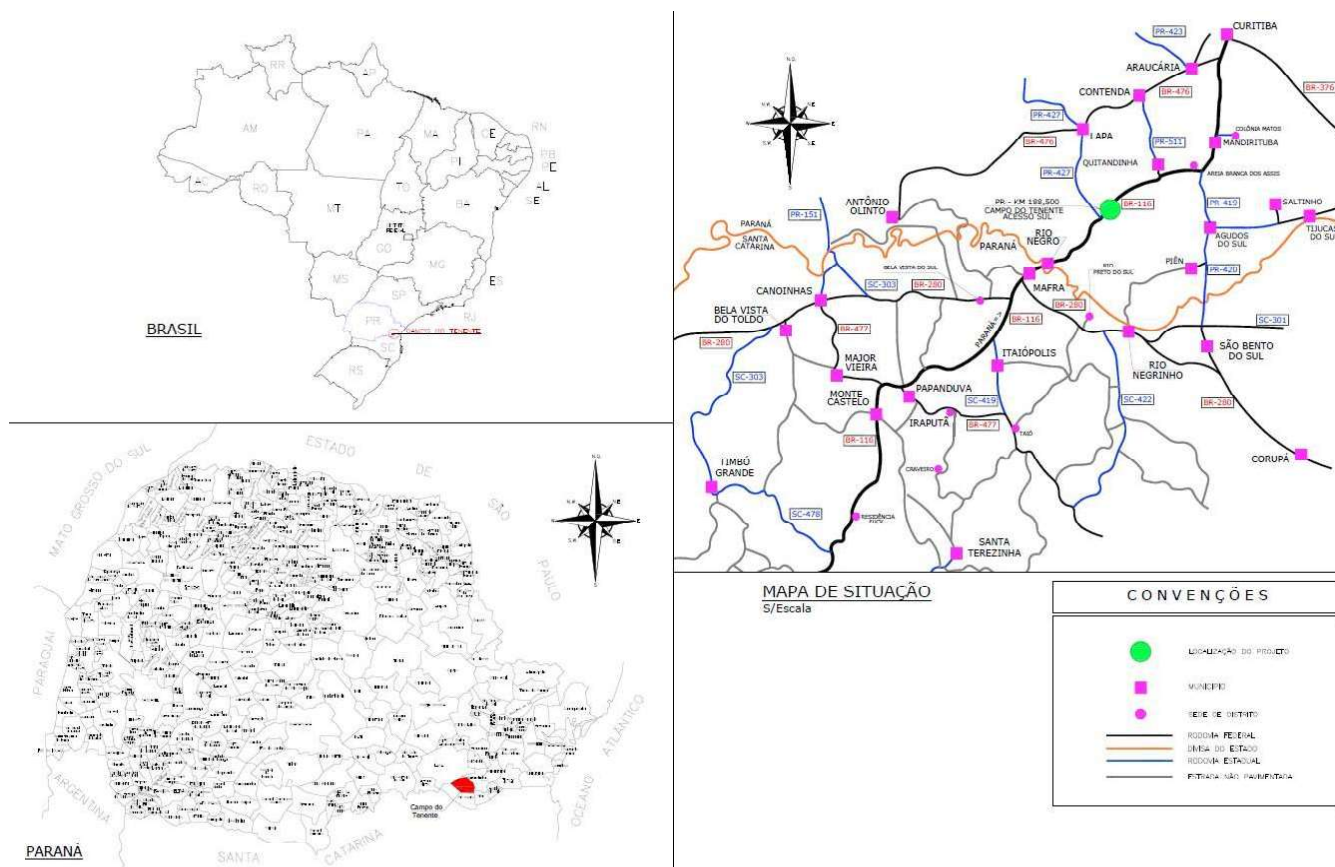

Código: RT-02-116/PR-188-5-A09/501	Revisão: A	Emissão: 23/11/2015	Folha: 7/37
---------------------------------------	---------------	------------------------	----------------

3. MEMORIAL DESCRITIVO

3. FASES DA EXECUÇÃO

A obra contemplou as seguintes fases durante sua execução:


- Serviços Preliminares;
- Terraplenagem;
- Pavimentação;
- Drenagem e OAC;
- Segurança viária;

REGISTRO DAS ALTERAÇÕES

Em função dos elementos encontrados em campo, apresentam-se as modificações e alterações de infraestrutura que foram necessárias no decorrer da obra na prancha de projeto apresentada no item 4.

Salienta-se que as alterações descritas foram indispensáveis para a melhoria do referido acesso nas disciplinas de geometria, pavimentação, drenagem e sinalização.

Código: RT-02-116/PR-188-5-A09/501	Revisão: A	Emissão: 23/11/2015	Folha: 9/37
---------------------------------------	---------------	------------------------	----------------

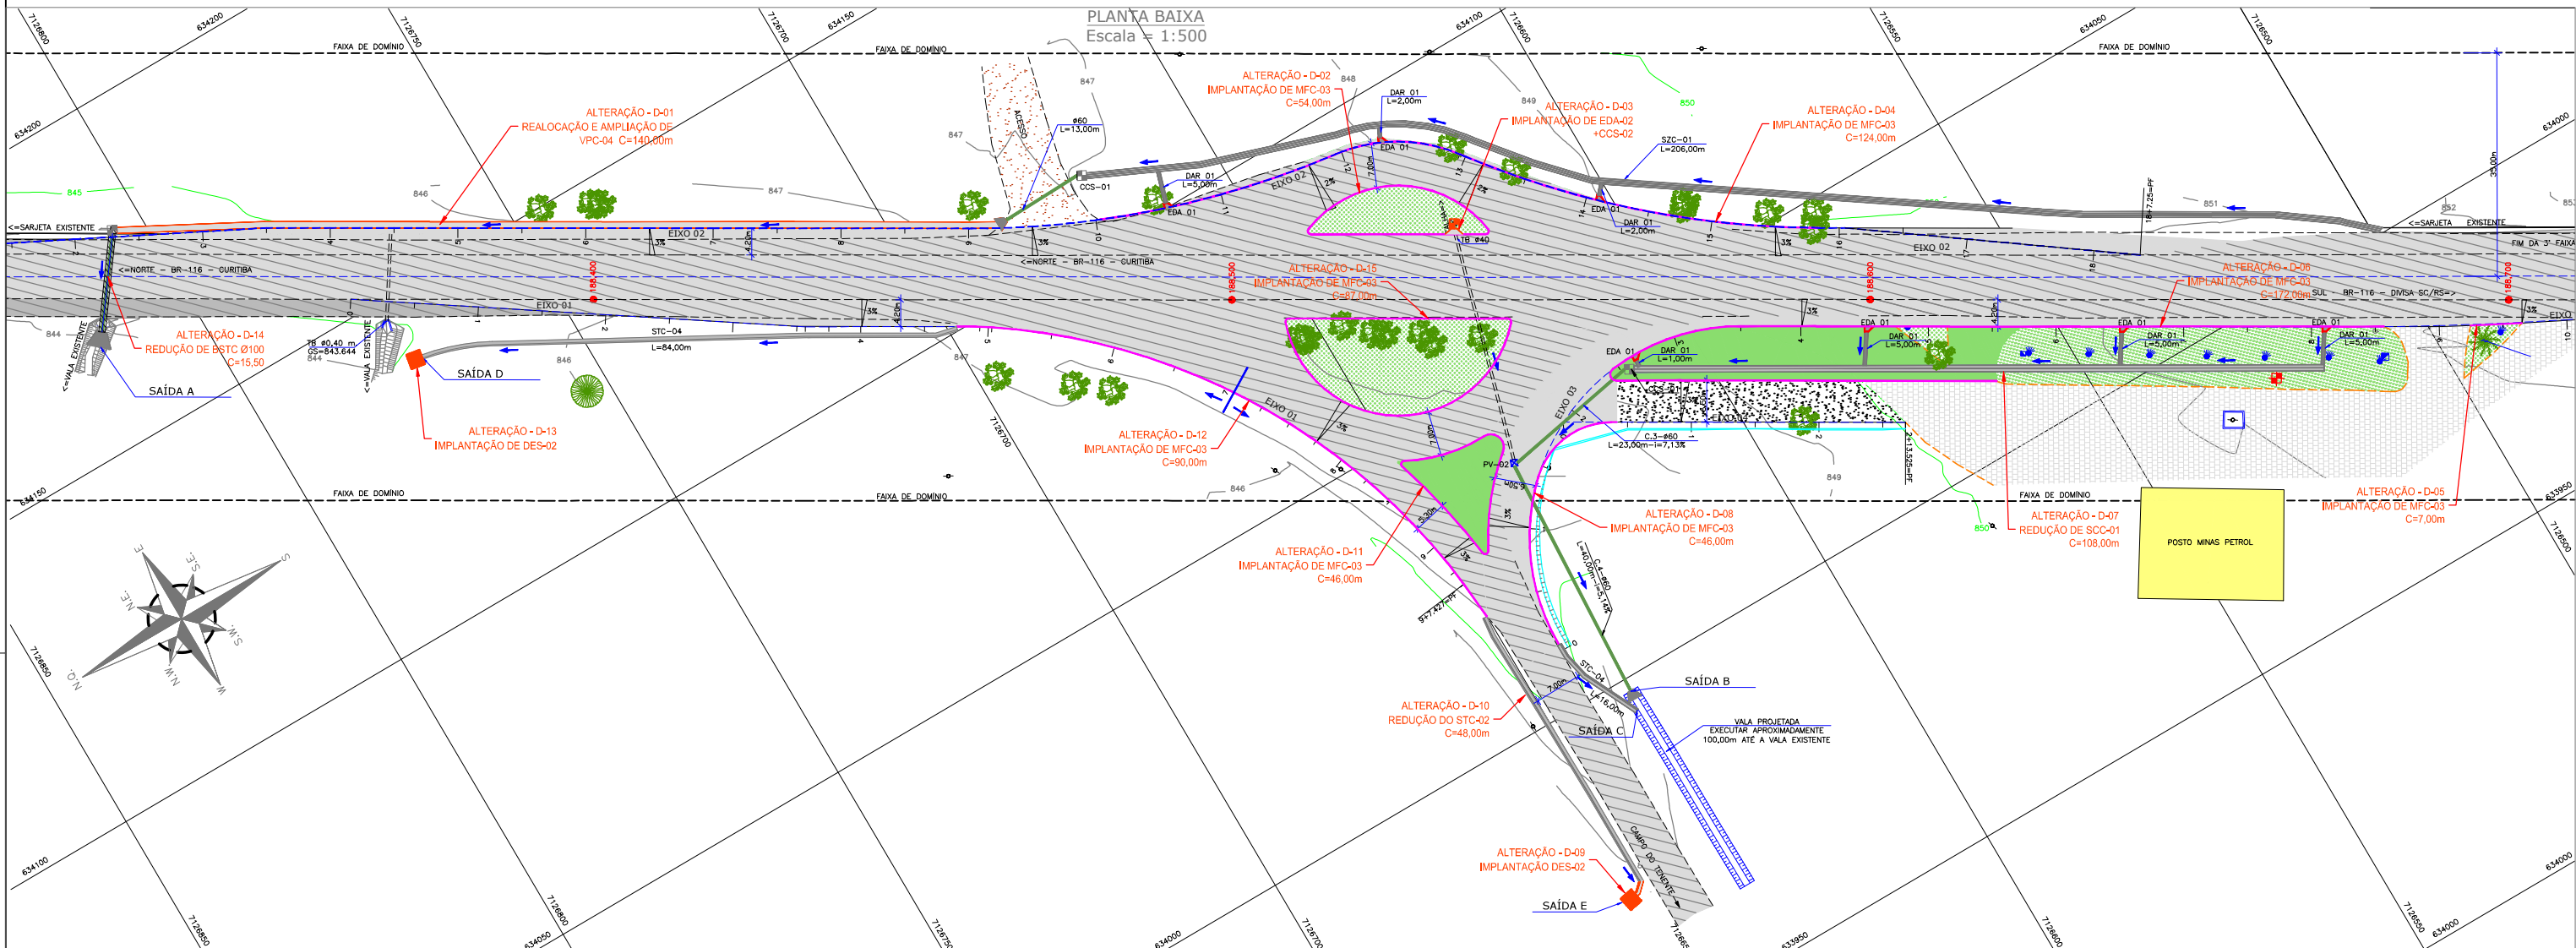

LEGENDA- "AS BUILT"

- ALTERAÇÃO - D-01 MODIFICAÇÃO NO PROJETO GEOMÉTRICO
ALTERAÇÃO - D-02 MODIFICAÇÃO NO PROJETO DE DRENAGEM
ALTERAÇÃO - D-03 MODIFICAÇÃO NO PROJETO DE PAVIMENTAÇÃO
ALTERAÇÃO - D-04 MODIFICAÇÃO NO PROJETO DE SINALIZAÇÃO

CONVENÇÕES:

- | | | | | | | | | | | | | | | | |
|--|--------------------|--|---------------------------------|--|----------------------------|--|------------------------------|--|---------------------|--|--|--|--|--|--------------------------------------|
| | ACOSTAMENTO | | P.O. PONTO DE ÔNIBUS | | CAIXA DA REDE DE ÁGUA | | COQUEIRO | | MEO FIO PROJETADO | | BOCA DE BUENRO PROJETADO | | CT = COTA DO TERRENO | | EDA-01 ENTRADA PARA DESCELA D'ÁGUA |
| | RODOVA | | C.A. CASA DE ALVENARIA | | CAIXA DA REDE DE ELÉTRICA | | ARALCARIA | | ASFALTO PROJETADO | | TALUDE EXISTENTE | | CF = COTA DO FUNDO DO TUBO (separado inferior) | | STC = SARJETA TRIANGULAR DE CONCRETO |
| | ACOSTAMENTO | | C.M. CASA DE MADEIRA | | CAIXA DA REDE DE TELEFONIA | | ARVORE | | ASFALTO EXISTENTE | | CURVAS DE NÍVEL EXISTENTE | | h = ALTURA DE CORTE | | SDC = SARJETA TRIANGULAR DE CONCRETO |
| | MURRO DE ALVENARIA | | MEO FIO EXISTENTE | | CAIXA DE INSPEÇÃO EXIST. | | PROJETO SOBRE O EXISTENTE | | VALA EXISTENTE | | ACESSO EXISTENTE | | I = DECLIVIDADE (%) | | VALA PROJETADA |
| | CERCA DE TELA | | MURRO DE ALVENARIA | | CAIXA COLET. SARJETA-CCS | | AREA ALAGADA, BANHADO, UREJO | | TALUDE PROJETADO | | TUBULAÇÃO DE DRENAGEM SOBRE LAJOTA DE BOTA | | GRAMA | | GRAMA |
| | CERCA VIVA | | CERCA | | CAIXA DE LIGAÇÃO-CLP | | PARQUELEPIEDO | | TUBULAÇÃO EXISTENTE | | SARJETA EXISTENTE | | DMR-01 DESCELA D'ÁGUA TIPO RÁPIDO | | BOCA DE LOBO EXISTENTE |
| | CERCA DE ARAME | | 000,000 QUILOMETRAGEM DO TRECHO | | POÇO DE VISITA PROJ.-PV | | | | | | | | | | |
| | CERCA DE MADEIRA | | | | POSTE DE CONCRETO | | | | | | | | | | |

AR
Engenharia

Nº INTERNO: DE-02-116/PR-188-5-H09/501

REV. A

REV.

DATA

RES.P. TÊC./PROJETISTA

RES.P. TÊC./CONCES.

RES.P. TÊC./ANTT

ASSUNTO

DOC. REFERÊNCIA

MISSÃO INICIAL



PERFIL LONGITUDINAL - EIXO 01
Escala Horizontal= 1:500
Escala Vertical= 1:50

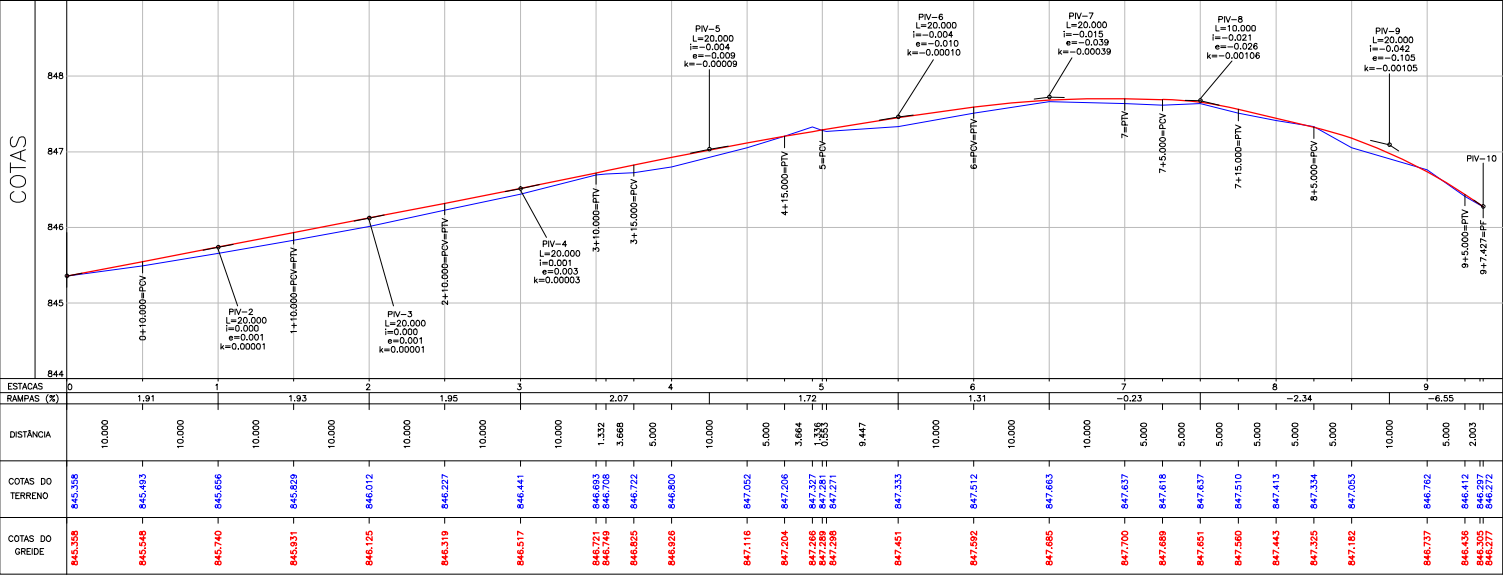

PERFIL LONGITUDINAL - EIXO 04
Escala Horizontal= 1:500
Escala Vertical= 1:50

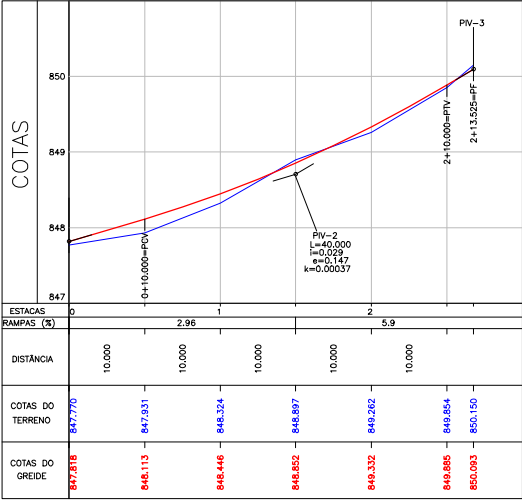

PERFIL LONGITUDINAL - EIXO 03
Escala Horizontal= 1:500
Escala Vertical= 1:50

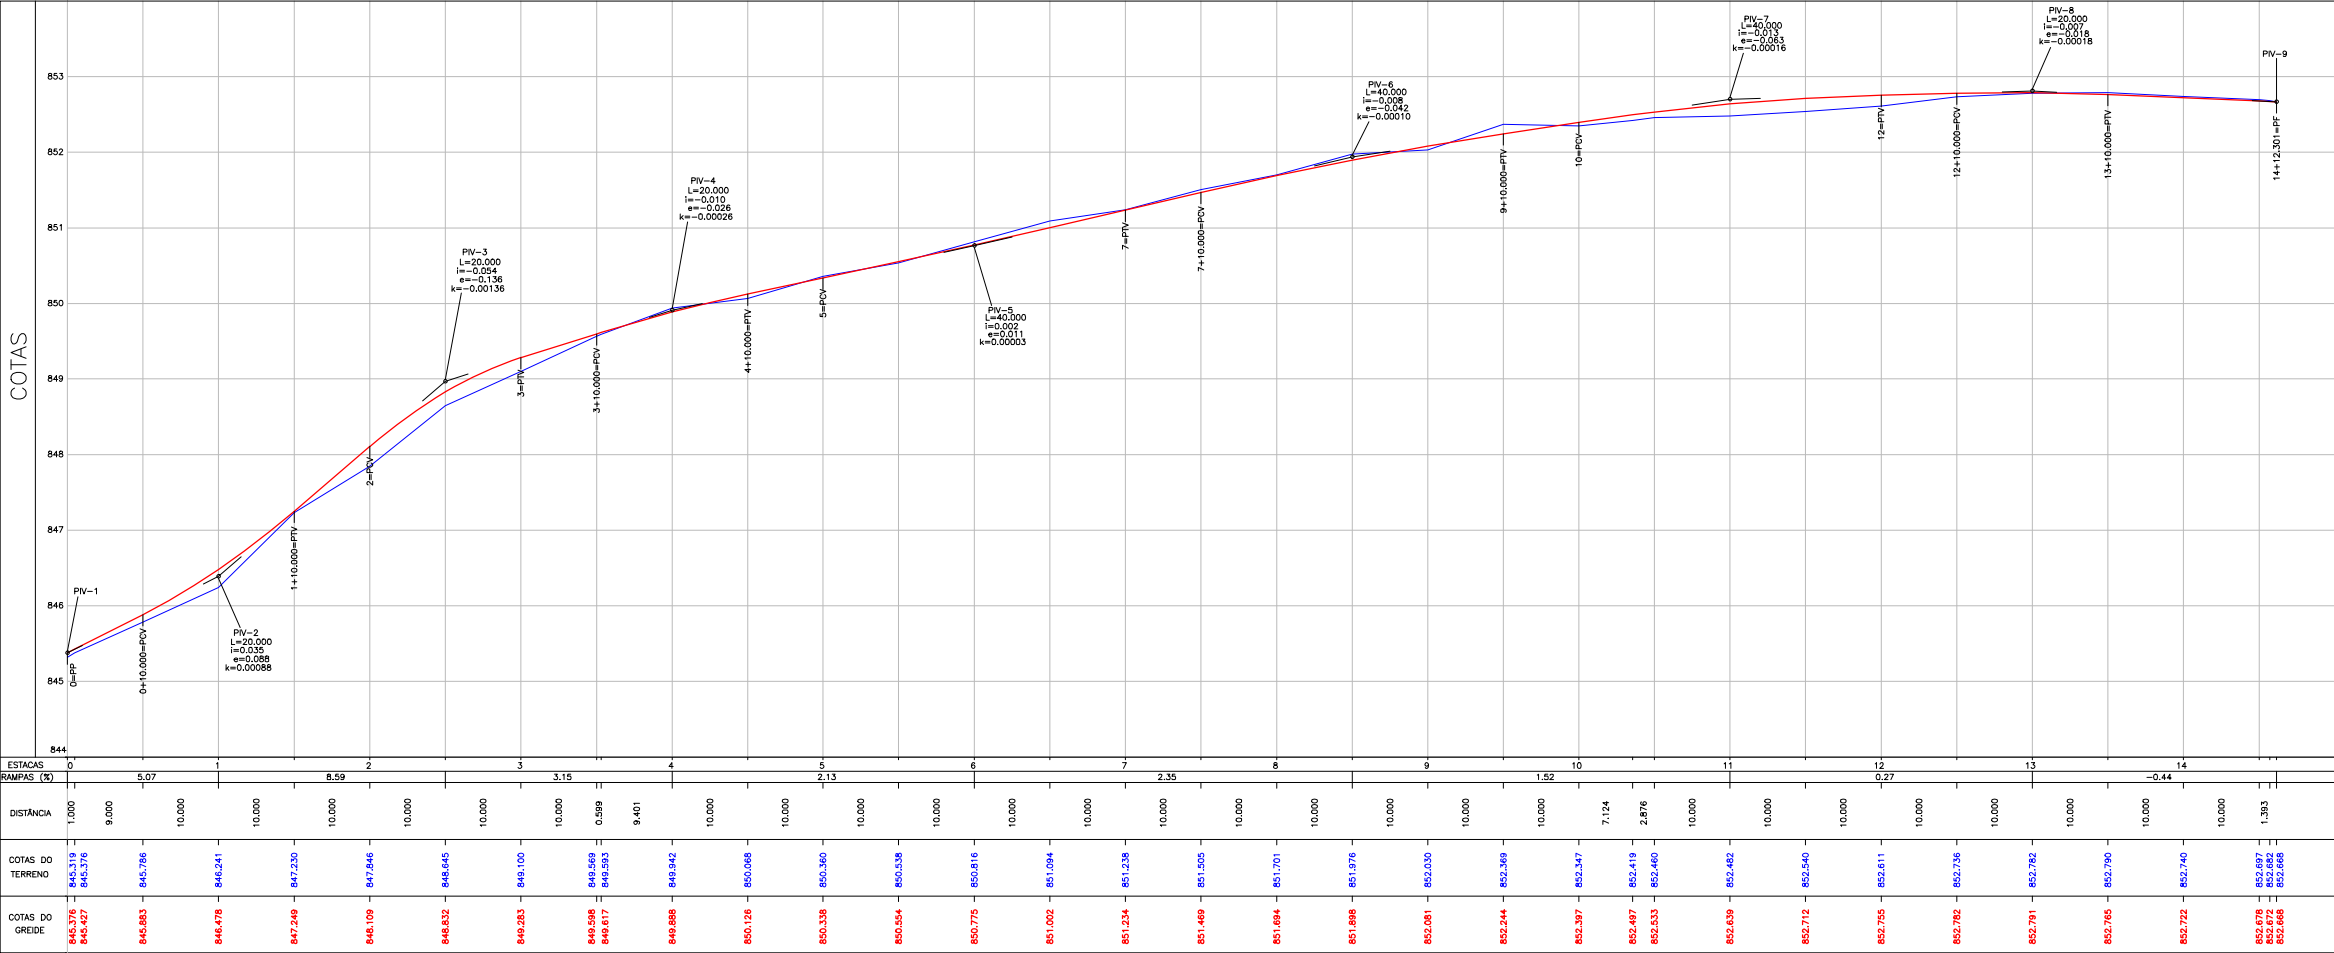

NOTAS:

- 01- ALTITUDE ORTOMÉTRICA OBTIDA POR MAPA GEODIAL, UTILIZANDO O SOFTWARE MAPOED-2004 PERTENCENTE AO IBGE E O MARCO VD41 PERTENCENTE À AUTOPISTA.
- 02- O MARCO VD41 ESTÁ IMPLANTADO NA MARGEM ESQUERDA DA BR-116, SENTIDO CURITIBA. A DIVISA COM RIO GRANDE DO SUL NO ALTO DE UM BARRANCO E APÓS O MARCO QUILOMÉTRICO PR176 (MC 51° W), N=7133832,304m, E=642691,510m, H(ORTO)=866,881m.
- 03- DESENHO REFERENCIADO NO SISTEMA DE PROJEÇÃO UTM, DATUM SIRGAS 2000.
- 04- A INDICAÇÃO DOS QUILOMETROS EM PLANTA BAIXA FORAM DETERMINADOS EM FUNÇÃO DAS PLACAS E MARCAÇÕES EXISTENTES NA PISTA, SENDO PORTANTO, SUA REPRESENTAÇÃO NESTE DESENHO APROXIMADA.
- 05- A FAIXA DE DOMÍNIO FOI DETERMINADA DE ACORDO COM INFORMAÇÕES FORNECIDAS PELA CONTRATANTE.
- 06- O GREIDE PROJETADO E O ACABADO (PAVIMENTAÇÃO).
- 07- TALUDE DE CORTE 1/1 E DE ATERRIO 1,5/1.
- 08- AS COORDENADAS DO ESTAQUEAMENTO ESTÃO NO RELATÓRIO DE ALINHAMENTO.
- 09- OS QUANTITATIVOS CONSTAM NOS RELATÓRIOS.
- 10- ESTACAS A CADA 20,00m COM INTERVALOS DE 10,00m.
- 11- ESTE DESENHO CONTEM INFORMAÇÕES ESPECÍFICAS PARA A FINALIDADE A QUE SE PROPÕE, E NÃO DEVE SER UTILIZADO PARA OUTROS FINS SEM CONSULTAR O RESPONSÁVEL TÉCNICO.

CONVENÇÕES:



- PERFIL TERRENO
- GREIDE ACABADO DE PAVIMENTAÇÃO



Autopista
Planalto Sul
artens

AR ENGENHARIA								Nº DESENHO ANTT: DE-02-116/PR-188-5-F03/501		REV. : A
								LOCAL: MELHORIA DE ACESSO – CAMPO DO TENENTE – PR		
								RODOVA: BR-116 REGIS BITTENCOURT TRECHO: CURITIBA – DIVISA SC/RS		
	A	JAN/2016	ANDRÉ ALBANO TRINDADE – CREA PR: 85460-D				AMPLIAÇÃO DA FAIXA DE ACELERAÇÃO DO EIXO 03		TÍTULO: "AS BUILT" DE GEOMETRIA PERFIL LONGITUDINAL km 188,500	
Nº INTERNO: DE-02-116/PR-188-5-F03/501		REV. A	REV.	DATA	RESP. TÊC./PROJETISTA	RESP. TÊC./CONCES.	RESP. TÊC./ANTT	ASSUNTO	DOC. REFERÊNCIA	ESCALA: INDICADA FOLHA: 501/502

PERFIL LONGITUDINAL - EIXO 02
Escala Horizontal= 1:500
Escala Vertical= 1:50

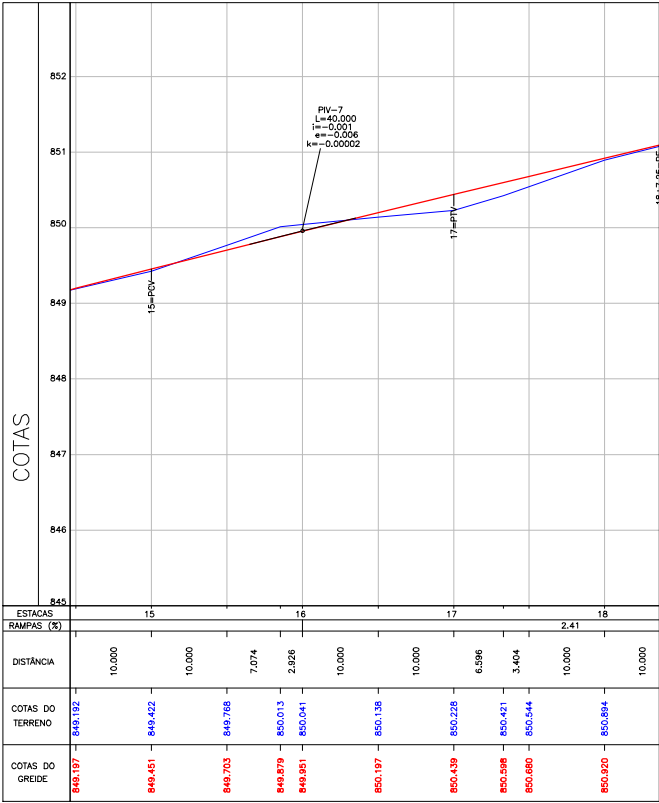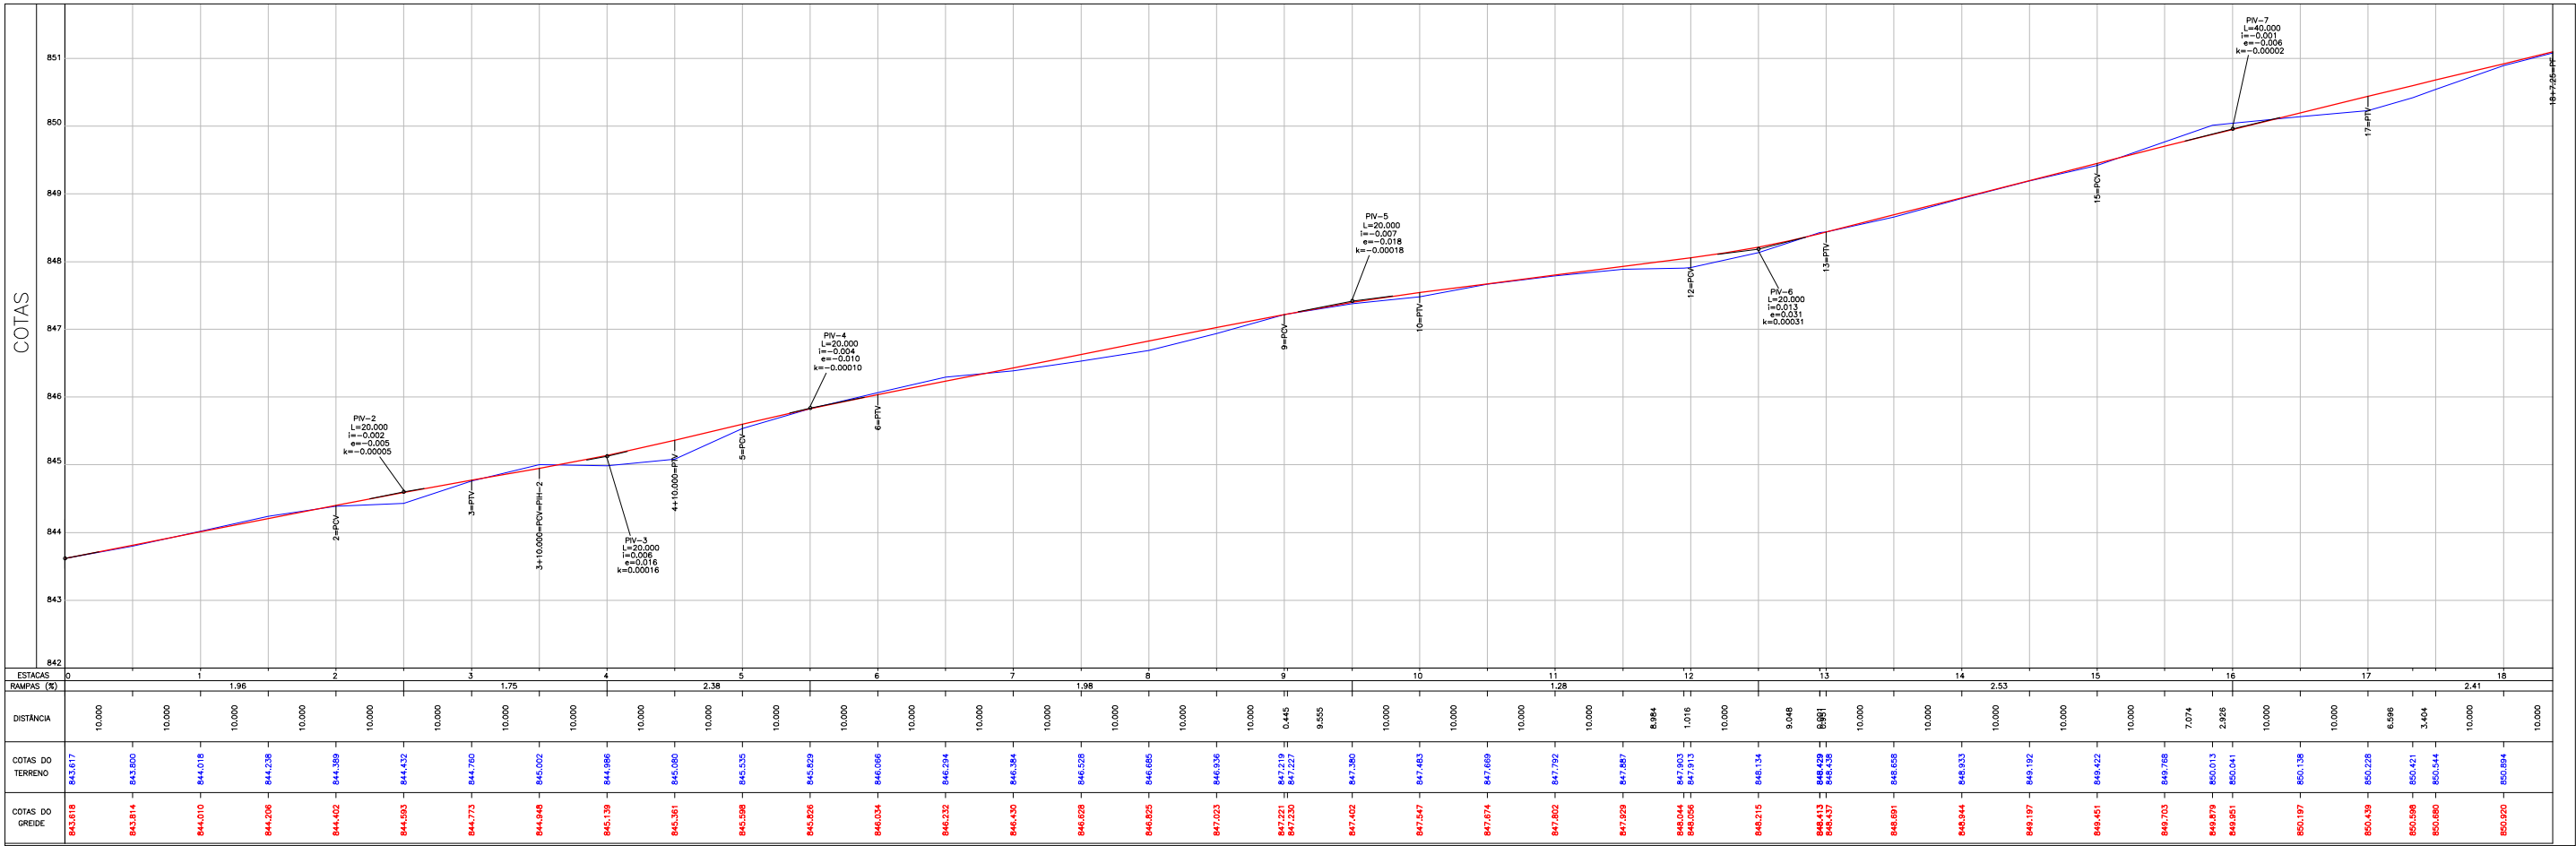

PERFIL LONGITUDINAL - EIXO 02
Escala Horizontal= 1:500
Escala Vertical= 1:50

NOTAS:

- 01- ALTITUDE ORTOMÉTRICA OBTIDA POR MAPA GEODIAL, UTILIZANDO O SOFTWARE MAPGE0-2004 PERTENCENTE AO IBGE E O MARCO V041 PERTENCENTE À AUTOPISTA.

02- O MARCO V041 ESTÁ IMPLANTADO NA MARGEM ESQUERDA DA BR-116, SENTIDO CURITIBA. A DIVISA COM RIO GRANDE DO SUL NO ALTO DE UM BARRANCO E APOS O MARCO QUILOMÉTRICO PR176 (MC 51' W), N=7133832.304m, E=642691.510m, H(ORTO)=866,881m.

03- DESENHO REFERENCIADO NO SISTEMA DE PROJEÇÃO UTM, DATUM SIRGAS 2000.

04- A INDICAÇÃO DOS QUILOMETROS EM PLANTA BAIXA FORAM DETERMINADOS EM FUNÇÃO DAS PLACAS E MARCAÇÕES EXISTENTES NA PISTA, SENDO PORTANTO, SUA REPRESENTAÇÃO NESTE DESENHO APROXIMADA.
- 05- A FAIXA DE DOMÍNIO FOI DETERMINADA DE ACORDO COM INFORMAÇÕES FORNECIDAS PELA CONTRATANTE.

06- O GREIDE PROJETADO E O ACABADO (PAVIMENTAÇÃO).

07- TALUDE DE CORTE 1/1 E DE ATERRO 1,5/1.

08- AS COORDENADAS DO ESTACQUEAMENTO ESTÃO NO RELATÓRIO DE ALINHAMENTO.

09- OS QUANTITATIVOS CONSTAM NOS RELATÓRIOS.

10- ESTACAS A CADA 20,00m COM INTERVALOS DE 10,00m.

11- ESTE DESENHO CONTEM INFORMAÇÕES ESPECÍFICAS PARA A FINALIDADE A QUE SE PROPÕE, E NÃO DEVE SER UTILIZADO PARA OUTROS FINS SEM CONSULTAR O RESPONSÁVEL TÉCNICO.

CONVENÇÕES:

- PERFIL TERRENO
- GREDE ACABADA DE PAVIMENTAÇÃO

AMPLIAÇÃO DA FAIXA DE ACELERAÇÃO DO EIXO 03

EMISSION INICIAL

ASSUNTO

DOC. REFERÊNCIA



Nº DESENHO ANTT: DE-02-116/PR-188-5-F03/502

REV. : A

LOCAL: MELHORIA DE ACESSO - CAMPO DO TENENTE - PR

RODOVA: BR-116 REGIS BITTENCOURT TRECHO: CURITIBA - DIVISA SC/RS

TÍTULO: "AS BUILT" DE GEOMETRIA
PERFIL LONGITUDINAL
km 188,500

ESCALA: INDICADA

FOLHA: 502/502



REV. A



JAN/2016

ANDRÉ ALBANO TRINDADE - CREA PR: 85460-D





RESP. TÊC./CONCES.

RESP. TÊC./ANTT

SEÇÕES TRANSVERSAIS - EIXO 01
Escala Horizontal= 1:100
Escala Vertical= 1:50

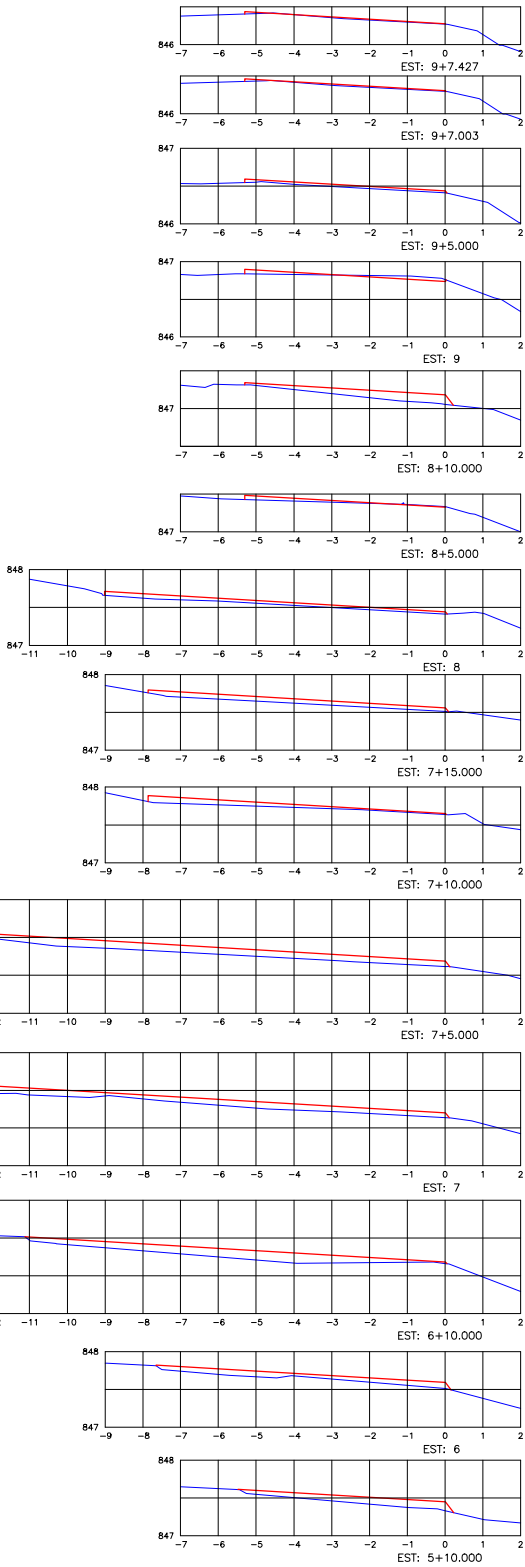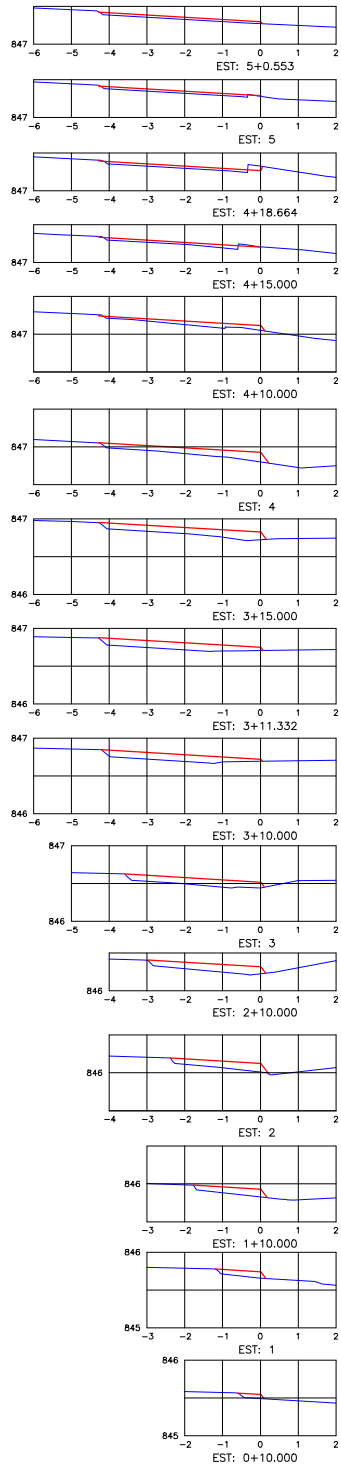

SEÇÕES TRANSVERSAIS - EIXO 03
Escala Horizontal= 1:100
Escala Vertical= 1:50

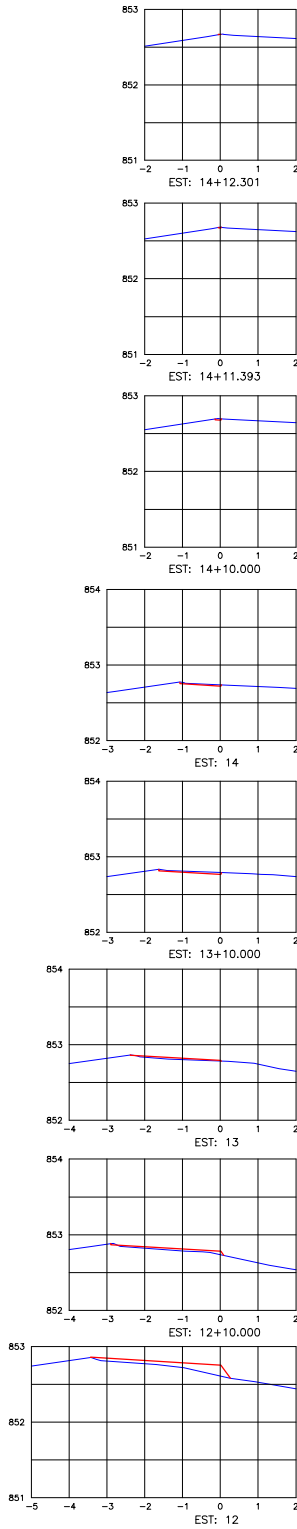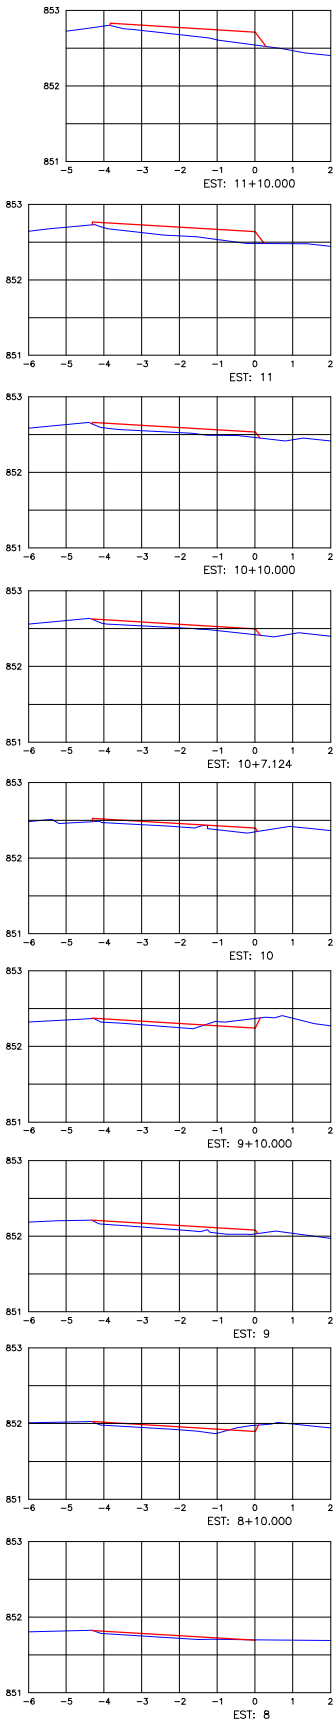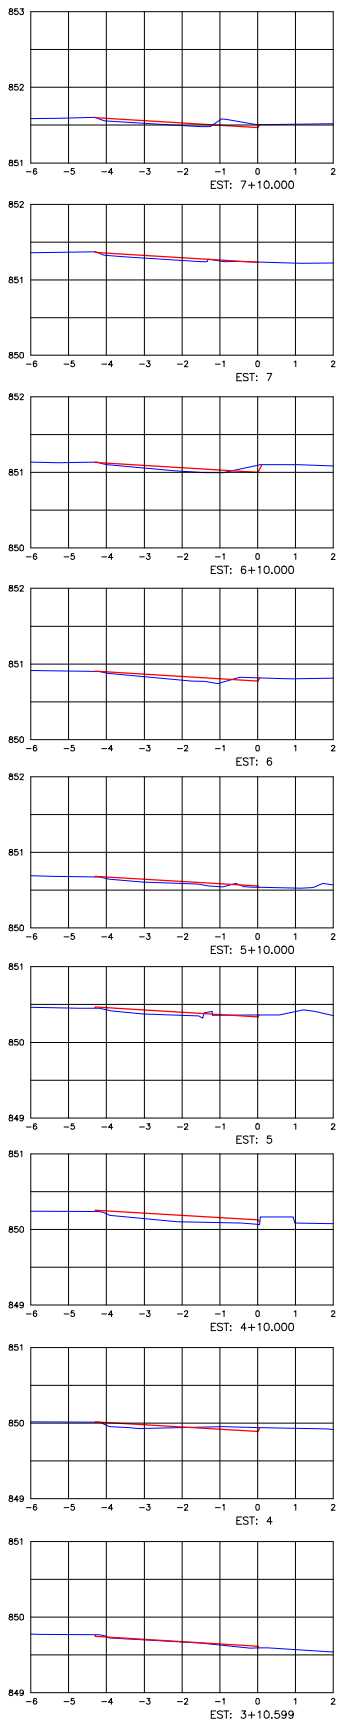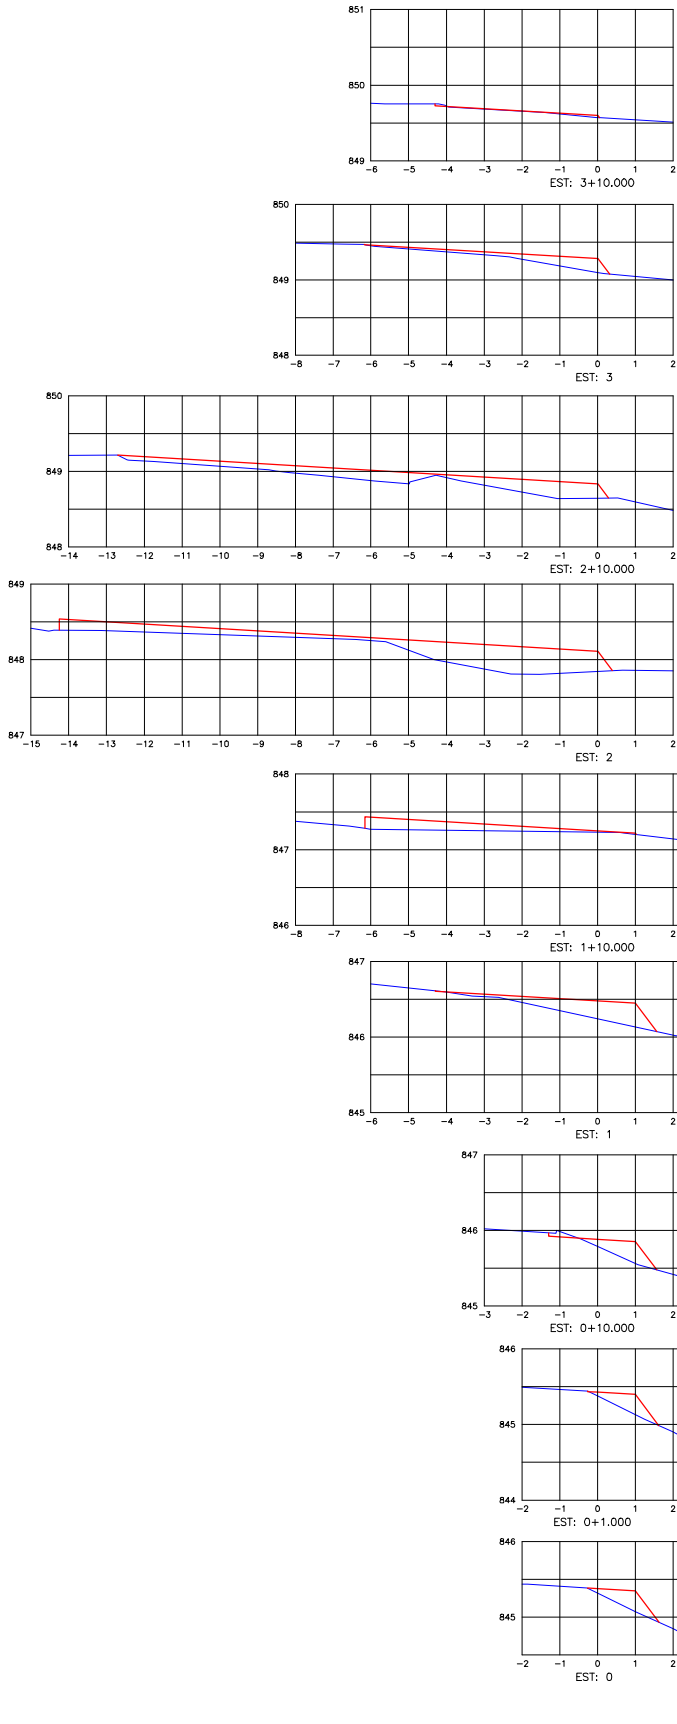

NOTAS:

01- ALTITUDE ORTOMÉTRICA OBTIDA POR MAPA GEODIAL, UTILIZANDO O SOFTWARE MAPGEO-2004 PERTENCENTE AO IBGE E O MARCO V041 PERTENCENTE A AUTOPISTA.
02- O MARCO V041 ESTÁ IMPLANTADO NA MARGEM ESQUERDA DA BR-116, SENTIDO CURITIBA. A DIVISA COM RIO GRANDE DO SUL NO ALTO DE UM BARRANCO E APÓS O MARCO QUILOMÉTRICO PR176 (MC 51+ W), N=7133832,304m, E=642691,510m, H(ORTO)=666,881m.
03- DESENHO REFERENCIADO NO SISTEMA DE PROJEÇÃO UTM, DATUM SIRGAS 2000.
04- A INDICAÇÃO DOS QUILOMETROS EM PLANTA BAIXA FORAM DETERMINADOS EM FUNÇÃO DAS PLACAS E MARCAÇÕES EXISTENTES NA PISTA, SENDO PORTANTO, SUA REPRESENTAÇÃO NESTE DESENHO APROXIMADA.

 
05- A FAIXA DE DOMÍNIO FOI DETERMINADA DE ACORDO COM INFORMAÇÕES FORNECIDAS PELA CONTRATANTE.
06- O GREIDE PROJETADO É O ACABADO (PAVIMENTAÇÃO).
07- TALUDE DE CORTE 1/1 E DE ATERRO 1,5/1.
08- AS COORDENADAS DO ESTAQUEAMENTO ESTÃO NO RELATÓRIO DE ALINHAMENTO.
09- OS QUANTITATIVOS CONSTAM NOS RELATÓRIOS.
10- ESTACAS A CADA 20,00m COM INTERVALOS DE 10,00m.
11- ESTE DESENHO CONTEM INFORMAÇÕES ESPECÍFICAS PARA A FINALIDADE A QUE SE PROPÕE, E NÃO DEVE SER UTILIZADO PARA OUTROS FINS SEM CONSULTAR O RESPONSÁVEL TÉCNICO.

CONVENÇÕES:




— PERFIL TERRENO
— GREDE ACABADO DE PAVIMENTAÇÃO




Autopista
Planalto Sul
rteris

AR ENGENHARIA									Nº DESENHO ANTT: DE-02-116/PR-188-5-F04/501	REV. : A		
									LOCAL: MELHORIA DE ACESSO - CAMPO DO TENENTE - PR			
									AMPLIAÇÃO DA FAIXA DE ACELERAÇÃO DO EIXO 03		RODOVA: BR-116 REGIS BITTENCOURT	TRECHO: CURITIBA - DIVISA SC/RS
				A	JAN/2016	ANDRÉ ALBANO TRINDADE - CREA PR: 85460-D			EMISSION INICIAL		TÍTULO: "AS BUILT" DE GEOMETRIA SEÇÕES TRANSVERSAIS km 188,500	ESCALA: INDICADA
Nº INTERNO: DE-02-116/PR-188-5-F04/501				REV. A	REV.	DATA	RESP. TEC./PROJETISTA	RESP. TEC./CONCES.	RESP. TEC./ANTT	ASSUNTO	DOC. REFERÊNCIA	

SEÇÕES TRANSVERSAIS - EIXO 02
Escala Horizontal= 1:100
Escala Vertical= 1:50

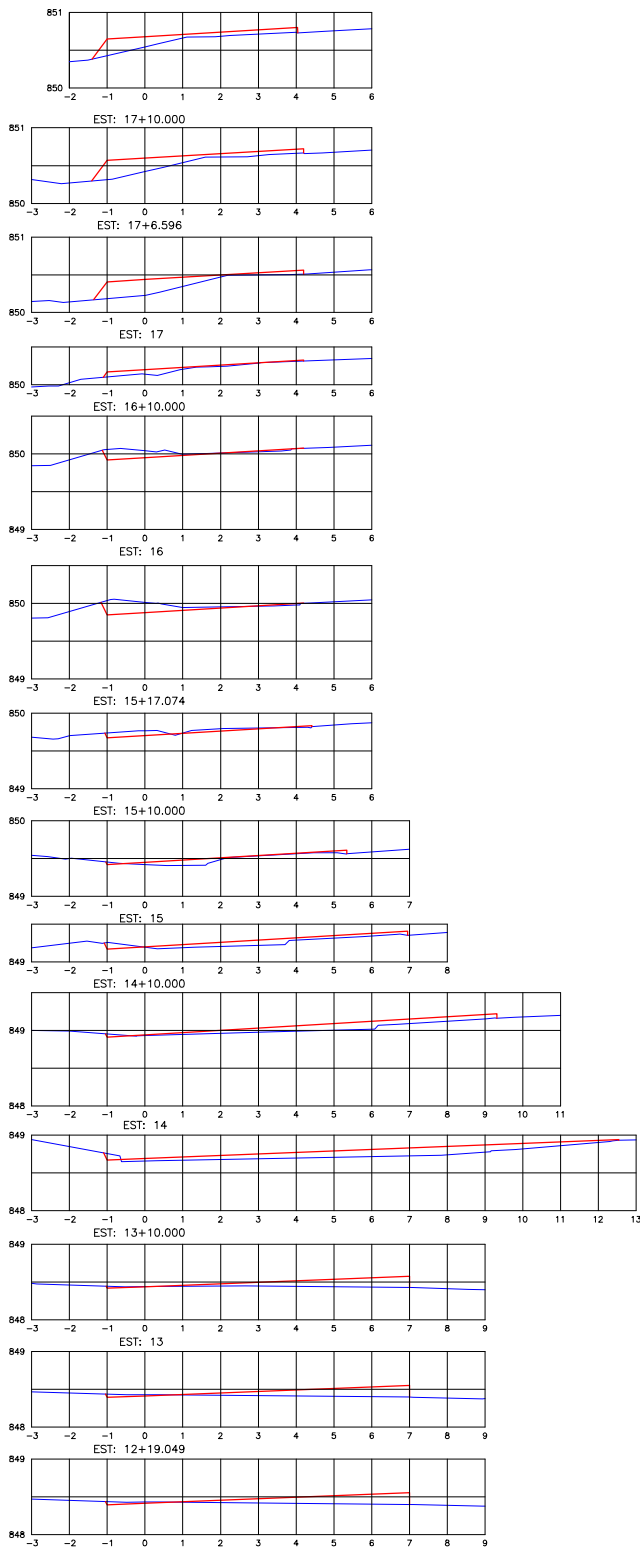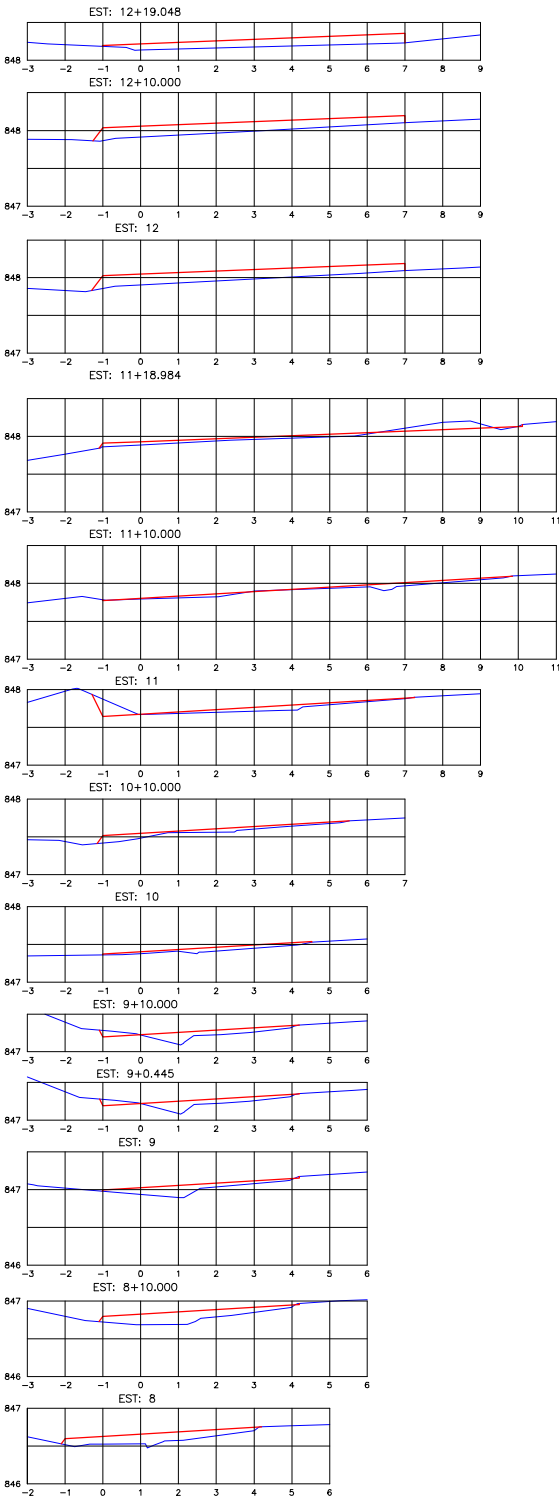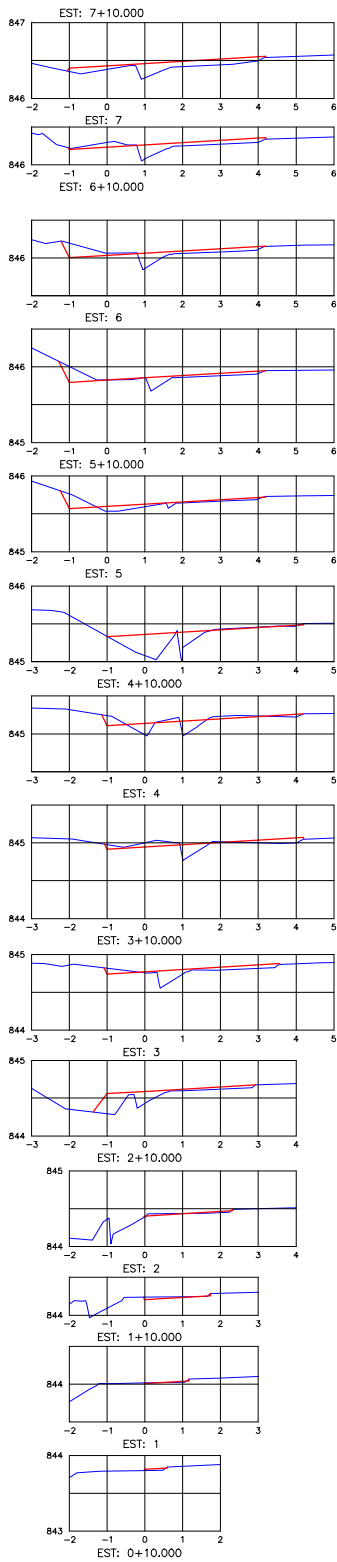

SEÇÕES TRANSVERSAIS - EIXO 04
Escala Horizontal= 1:100
Escala Vertical= 1:50

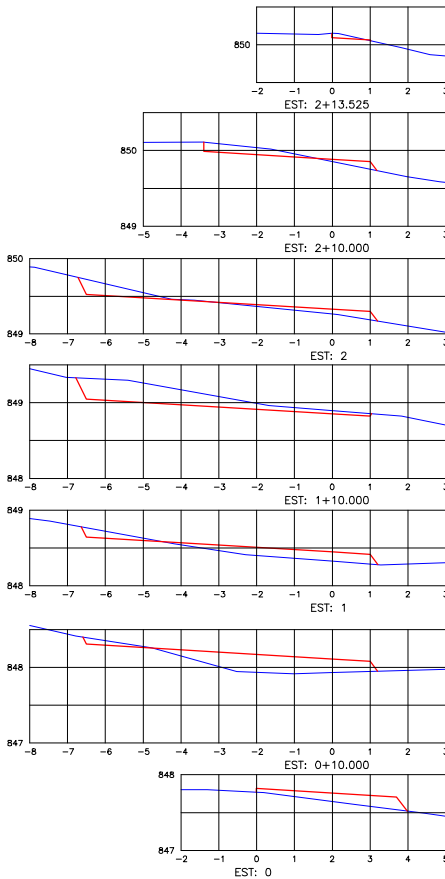

NOTAS:

01- ALTITUDE ORTOMÉTRICA OBTIDA POR MAPA GEOIDAL, UTILIZANDO O SOFTWARE MAPGEOD-2004 PERTENCENTE AO IBGE E O MARCO V041 PERTENCENTE A AUTOPISTA.
02- O MARCO V041 ESTÁ IMPLANTADO NA MARGEM ESQUERDA DA BR-116, SENTIDO CURITIBA. A DIVISA COM RIO GRANDE DO SUL NO ALTO DE UM BARRANCO E APÓS O MARCO QUILOMÉTRICO PR176 (MC 51° W), N=7133832.304m, E=642691.510m, H(ORTO)=866.881m.
03- DESENHO REFERENCIADO NO SISTEMA DE PROJEÇÃO UTM, DATUM SIRGAS 2000.
04- A INDICAÇÃO DOS QUILOMETROS EM PLANTA BAIXA FORAM DETERMINADOS EM FUNÇÃO DAS PLACAS E MARCAÇÕES EXISTENTES NA PISTA, SENDO PORTANTO, SUA REPRESENTAÇÃO NESTE DESENHO APROXIMADA.

05- A FAIXA DE DOMÍNIO FOI DETERMINADA DE ACORDO COM INFORMAÇÕES FORNECIDAS PELA CONTRATANTE.
06- O GREIDE PROJETADO E O ACABADO (PAVIMENTAÇÃO).
07- TALUDE DE CORTE 1/1 E DE ATERRO 1,5/1.
08- AS COORDENADAS DO ESTACAMENTO ESTÃO NO RELATÓRIO DE ALINHAMENTO.
09- OS QUANTITATIVOS CONSTAM NOS RELATÓRIOS.
10- ESTACAS A CADA 20,00m COM INTERVALOS DE 10,00m.
11- ESTE DESENHO CONTEM INFORMAÇÕES ESPECÍFICAS PARA A FINALIDADE A QUE SE PROPÕE, E NÃO DEVE SER UTILIZADO PARA OUTROS FINS SEM CONSULTAR O RESPONSÁVEL TÉCNICO.

CONVENÇÕES:

— PERIL TERRENO
— GREIDE ACABADO DE PAVIMENTAÇÃO

AMPLIAÇÃO DA FAIXA DE ACELERAÇÃO DO EIXO 03

EMIÇÃO INICIAL

ASSUNTO

DOC. REFERÊNCIA



Autopista
Planalto Sul
artens

Nº DESENHO ANTT: DE-02-116/PR-188-5-F04/502

REV. : A

LOCAL: MELHORIA DE ACESSO - CAMPO DO TENENTE - PR

RODOVIA: BR-116 REGIS BITTENCOURT

TRECHO: CURITIBA - DIVISA SC/RS

TÍTULO: "AS BUILT" DE GEOMETRIA
SEÇÕES TRANSVERSAIS
km 188,500

ESCALA:

INDICADA

FOLHA:

502/502

AR
Engenharia

Nº INTERNO: DE-02-116/PR-188-5-F04/502

REV. A

REV.


DATA

RESP. TEC./PROJETISTA


RESP. TEC./CONCES.

RESP. TEC./ANTT

PLANTA BAIXA
Escala = 1:750

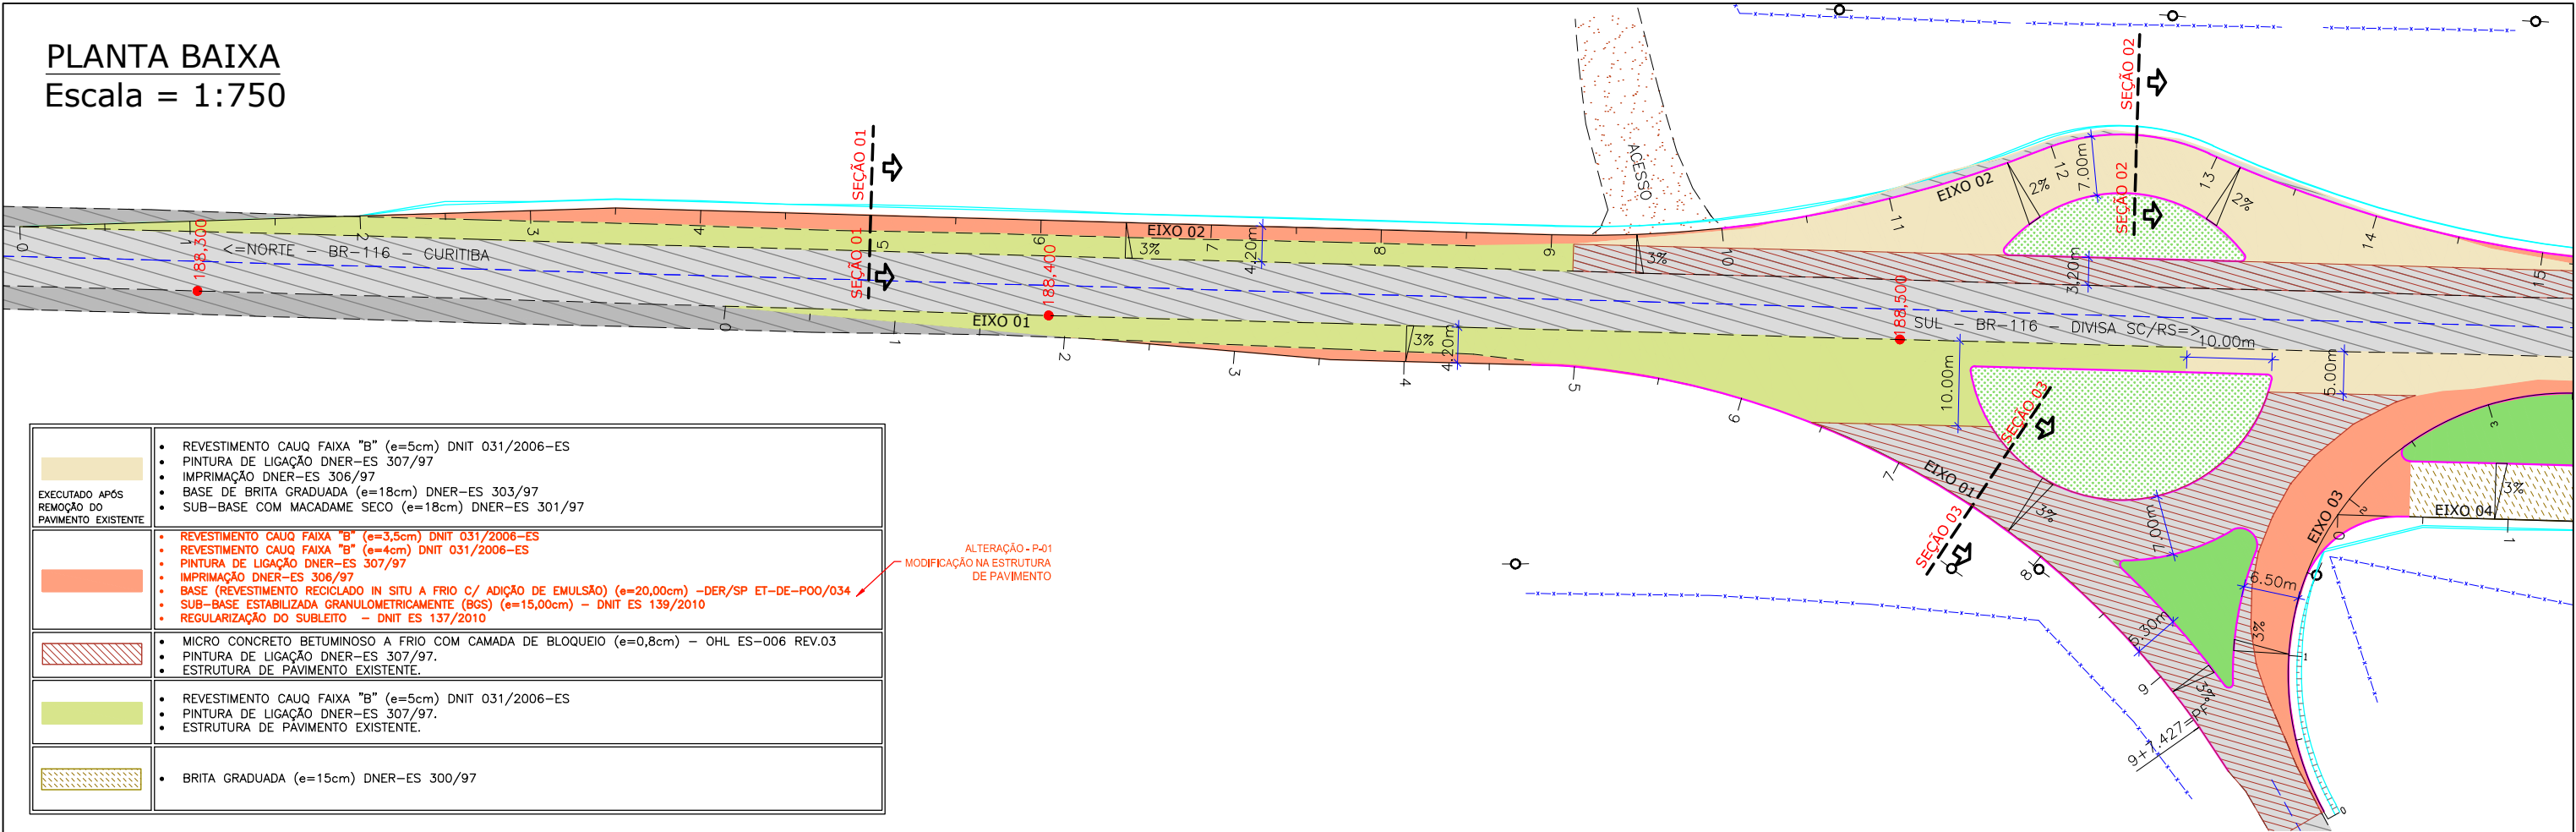


PLANTA BAIXA
Escala = 1:750

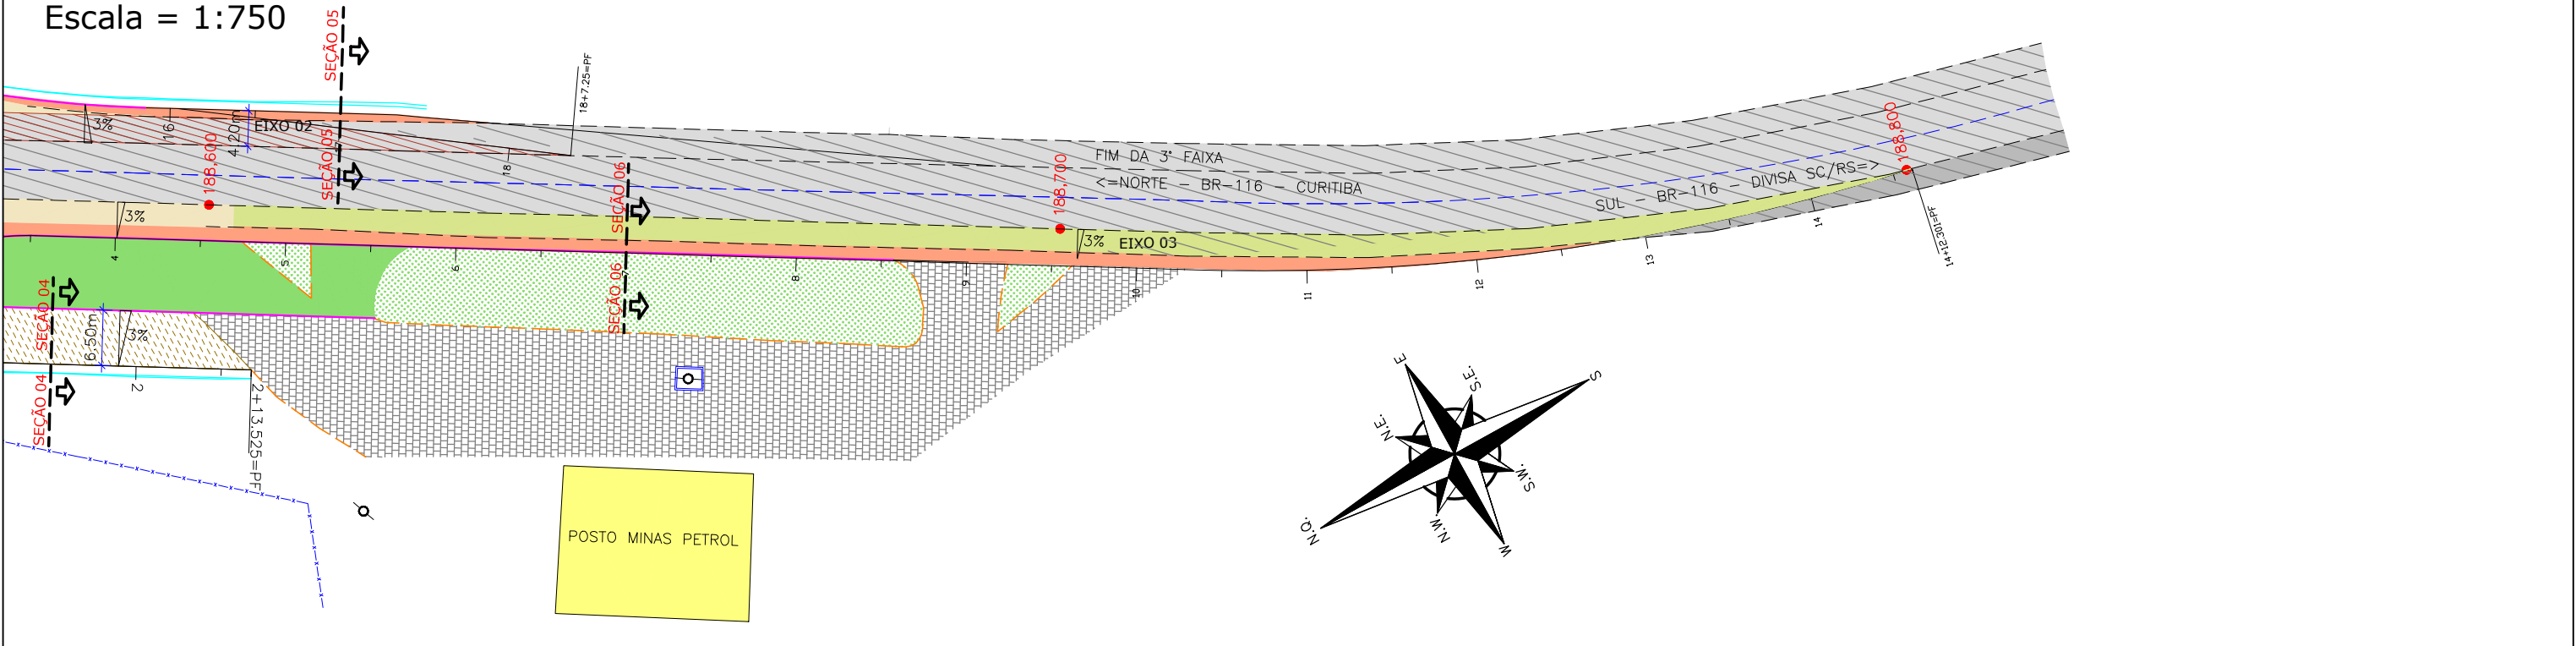

LEGENDA- "AS BUILT"						CONVENÇÕES:						 AGÊNCIA NACIONAL DE TRANSPORTES TERRESTRES		 Autopista Planalto Sul 					
ALTERAÇÃO - G-00 → MODIFICAÇÃO NO PROJETO GEOMÉTRICO						 ACOSTAMENTO EXISTENTE  ACOSTAMENTO EXISTENTE						 MEIO FIO EXISTENTE  GRAMA, VEGETAÇÃO EXISTENTE.		 AGÊNCIA NACIONAL DE TRANSPORTES TERRESTRES		 Autopista Planalto Sul 			
ALTERAÇÃO - D-00 → MODIFICAÇÃO NO PROJETO DE DRENAGEM						 PISTA EXISTENTE  CASA DE ALVENARIA						 MEIO FIO PROJETADO  ACESSO EXISTENTE							
ALTERAÇÃO - P-00 → MODIFICAÇÃO NO PROJETO DE PAVIMENTAÇÃO						 ACOSTAMENTO EXISTENTE  CASA DE MADEIRA						 CERCA  PARALELEPÍPEDO EXISTENTE							
ALTERAÇÃO - S-00 → MODIFICAÇÃO NO PROJETO DE SINALIZAÇÃO						 ASFALTO EXISTENTE						 POSTE DE CONCRETO  CANTEIRO PROJETADO							
														Nº DESENHO ANTT: DE-02-116/PR-188-5-P09/501		REV. : A			
 AR Engenharia														LOCAL: MELHORIA DE ACESSO – CAMPO DO TENENTE – PR					
														RODOVA: BR-116 REGIS BITTENCOURT		TRECHO: CURITIBA – DIVISA SC/RS			
														TÍTULO: "AS BUILT" DE PAVIMENTAÇÃO PLANTA BAIXA km 188,500		ESCALA: 1/750		FOLHA: 501/501	
Nº INT.: DE-02-116/PR-188-5-P09/501		REV. A	REV.	DATA	RESP. TÁC./PROJETISTA	RESP. TÁC./CONCES.	RESP. TÁC./ANTT	ASSUNTO				DOC. REFERÊNCIA							

EIXO 02
ESTACA DE REFERÊNCIA:
• ESTACA 5+0,000

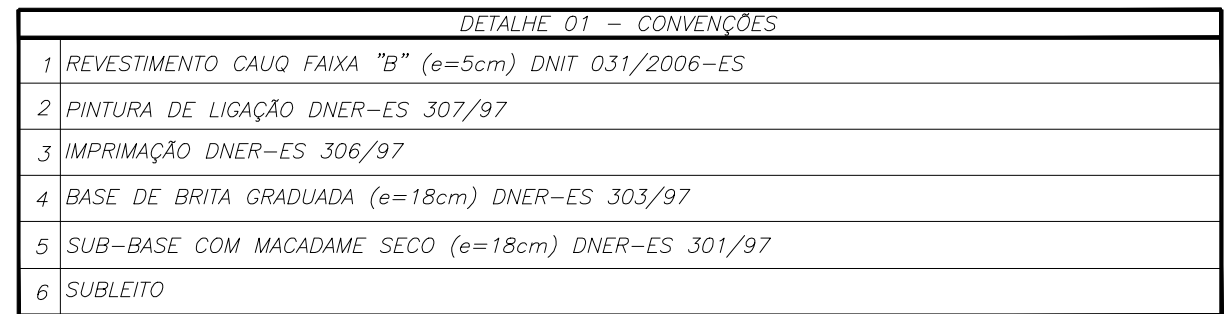

DETALHE 02 - CONVENÇÕES	
1	REVESTIMENTO CAUQ FAIXA "B" (e=5cm) DNIT 031/2006-ES
2	PINTURA DE LIGAÇÃO DNER-ES 307/97
3	PAVIMENTO EXISTENTE

DETALHE 03 - CONVENÇÕES	
1	REVESTIMENTO CAUQ FAIXA "B" (e=3,5cm) DNIT 031/2006-ES
2	REVESTIMENTO CAUQ FAIXA "B" (e=4cm) DNIT 031/2006-ES
3	PINTURA DE LIGAÇÃO DNER-ES 307/97
4	IMPRIMAÇÃO DNER-ES 306/97
5	BASE (REVESTIMENTO RECICLADO IN SITU A FRIO C/ ADIÇÃO DE EMULSÃO) (e=20,00cm) -DER/SP
6	SUB-BASE ESTABILIZADA GRANULOMETRICAMENTE (BGS) (e=15,00cm) - DNIT ES 139/2010
7	REGULARIZAÇÃO DO SUBLEITO - DNIT ES 137/2010

EIXO 02
ESTACA DE REFERÊNCIA:
• ESTACA 12+10,000

- ALTERAÇÃO - G-00 MODIFICAÇÃO NO PROJETO GEOMÉTRICO
- ALTERAÇÃO - D-00 MODIFICAÇÃO NO PROJETO DE DRENAGEM
- ALTERAÇÃO - P-00 MODIFICAÇÃO NO PROJETO DE PAVIMENTAÇÃO
- ALTERAÇÃO - S-00 MODIFICAÇÃO NO PROJETO DE SINALIZAÇÃO


AR ENGENHARIA												Nº DESENHO ANTI: DE-02-116/PR-188-5-P05/501		REV. : A	
												LOCAL: MELHORIA DE ACESSO - CAMPO DO TENENTE - PR			
												RODOVIA: BR-116 REGIS BITTENCOURT		TRECHO: CURITIBA - DIVISA SC/RS	
		A	JAN/2016	ANDRÉ ALBANO TRINDADE - CREA PR: 85460-D						EMISSÃO INICIAL					
Nº INT.: DE-02-116/PR-188-5-P05/501		REV. A	REV.	DATA	RESP. TÍC./PROJETISTA	RESP. TÍC./CONCES.	RESP. TÍC./ANTT	ASSUNTO				DOC. REFERÊNCIA			
												TÍTULO: "AS BUILT" DE PAVIMENTAÇÃO SEÇÃO TIPO km 188,500 ESCALA: S/ESCALA FOLHA: 501/503			



Autopista
Planalto Sul


SEÇÃO TIPO 03

EIXO 01
ESTACA DE REFERÊNCIA:
• ESTACA 7+10,000

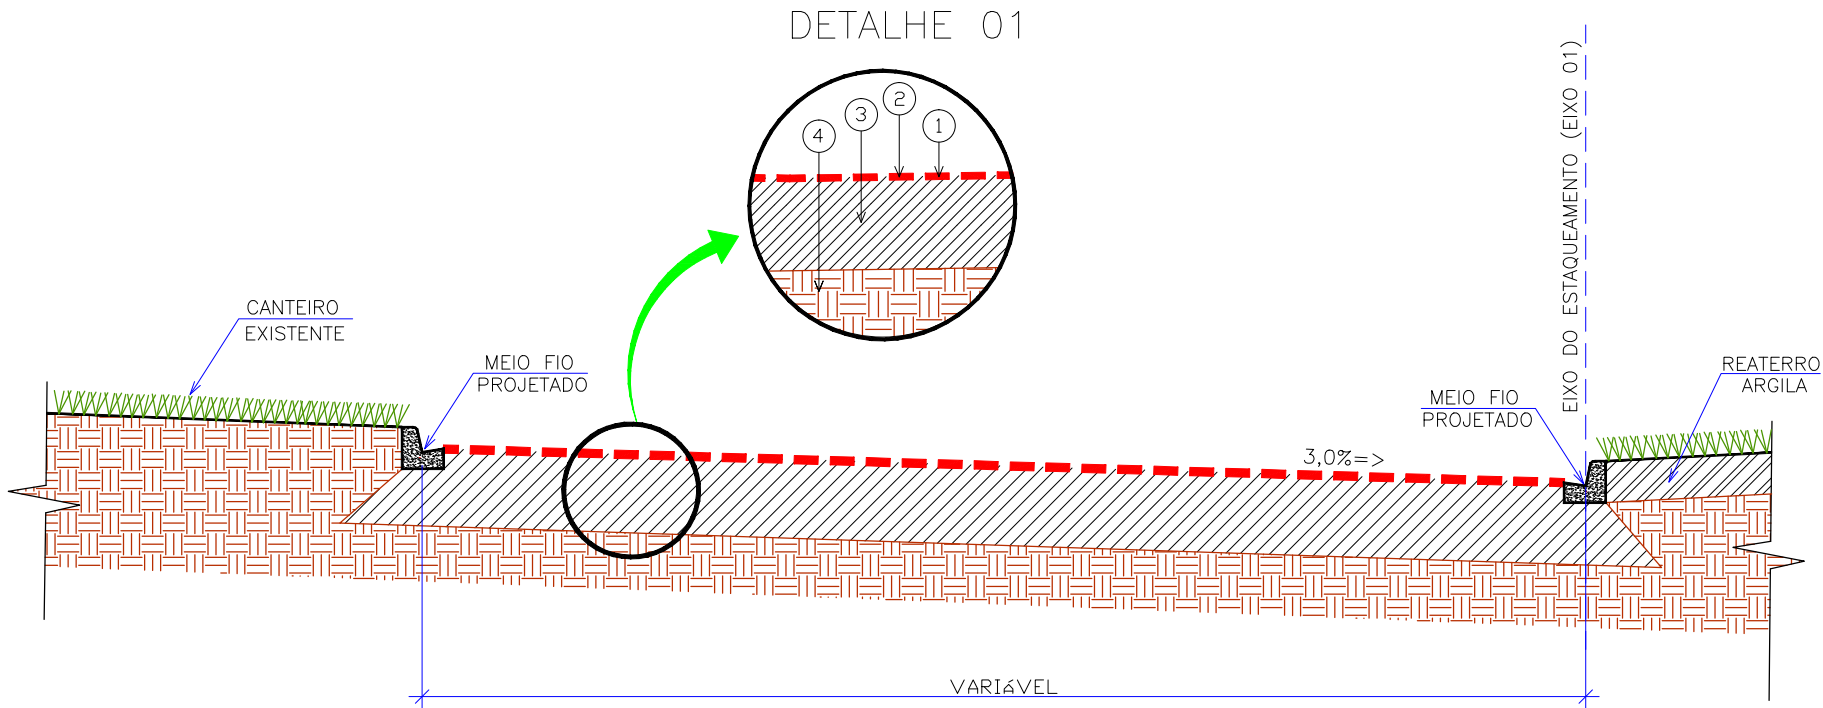

SEÇÃO TIPO 04

EIXO 04
ESTACA DE REFERÊNCIA:
• ESTACA 1+10,000

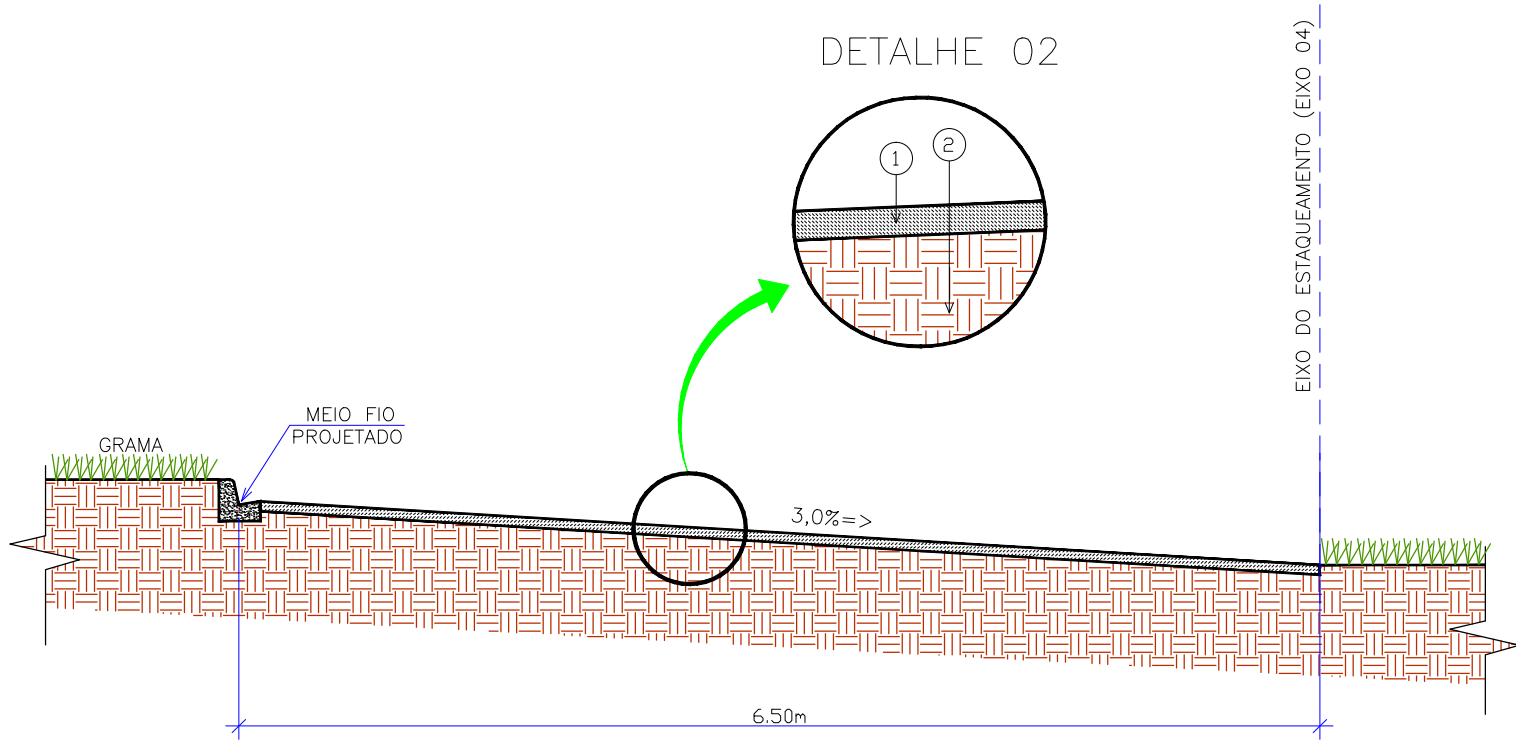

DETALHE 01 – CONVENÇÕES

1	MICRO CONCRETO BETUMINOSO A FRIO COM CAMADA DE BLOQUEIO (e=0,8cm) – OHL ES-006 REV.03
2	PINTURA DE LIGAÇÃO DNER-ES 307/97
3	PAVIMENTO EXISTENTE
4	SUBLEITO

DETALHE 02 – CONVENÇÕES

1	BRITA GRADUADA (e=15cm) DNER-ES 300/97
2	SUBLEITO

LEGENDA– “AS BUILT”

- ALTERAÇÃO - G=00 MODIFICAÇÃO NO PROJETO GEOMÉTRICO
- ALTERAÇÃO - D=00 MODIFICAÇÃO NO PROJETO DE DRENAGEM
- ALTERAÇÃO - P=00 MODIFICAÇÃO NO PROJETO DE PAVIMENTAÇÃO
- ALTERAÇÃO - S=00 MODIFICAÇÃO NO PROJETO DE SINALIZAÇÃO




Autopista
Planalto Sul
rartens

AR ENGENHARIA							Nº DESENHO ANTT: DE-02-116/PR-188-5-P05/502	REV. : A
							LOCAL: MELHORIA DE ACESSO – CAMPO DO TENENTE – PR	
							RODOVIA: BR-116 REGIS BITTENCOURT	TRECHO: CURITIBA – DIVISA SC/RS
Nº INT.: AZI-DE-02-116/PR-188-5-P05/502	REV. A	JAN/2016	ANDRÉ ALBANO TRINDADE – CREA PR: 85460-D			EMIÇÃO INICIAL	TÍTULO: “AS BUILT” PAVIMENTAÇÃO SEÇÃO TIPO km 188,500	ESCALA: S/ESCALA FOLHA: 502/503
	REV.	DATA	RESP. TÍC./PROJETISTA	RESP. TÍC./CONCES.	RESP. TÍC./ANTT	ASSUNTO	DOC. REFERÊNCIA	

SEÇÃO TIPO 05

EIXO 02
ESTACA DE REFERÊNCIA:
• ESTACA 17+0,000

ALTERAÇÃO - P-01
MODIFICAÇÃO NA ESTRUTURA
DE PAVIMENTO

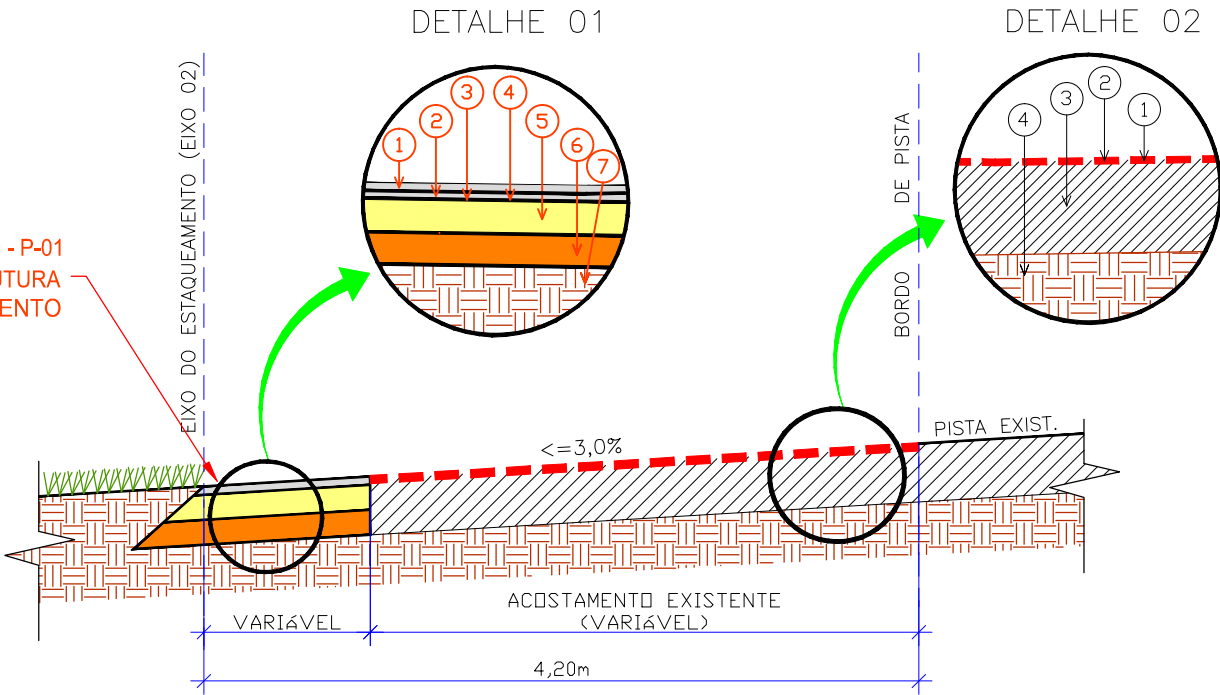


DETALHE 01 – CONVENÇÕES	
1	REVESTIMENTO CAUQ FAIXA "B" (e=3,5cm) DNIT 031/2006-ES
2	REVESTIMENTO CAUQ FAIXA "B" (e=4cm) DNIT 031/2006-ES
3	PINTURA DE LIGAÇÃO DNER-ES 307/97
4	IMPRIMAÇÃO DNER-ES 306/97
5	BASE (REVESTIMENTO RECICLADO IN SITU A FRIO C/ ADIÇÃO DE EMULSÃO) (e=20,00cm) -DER/SP
6	SUB-BASE ESTABILIZADA GRANULOMETRICAMENTE (BGS) (e=15,00cm) – DNIT ES 139/2010
7	REGULARIZAÇÃO DO SUBLEITO – DNIT ES 137/2010

DETALHE 02 – CONVENÇÕES	
1	MICRO CONCRETO BETUMINOSO A FRIO COM CAMADA DE BLOQUEIO (e=0,8cm) – OHL ES-006 REV.03
2	PINTURA DE LIGAÇÃO DNER-ES 307/97
3	PAVIMENTO EXISTENTE
4	SUBLEITO

DETALHE 03 – CONVENÇÕES	
1	REVESTIMENTO CAUQ FAIXA "B" (e=5cm) DNIT 031/2006-ES
2	PINTURA DE LIGAÇÃO DNER-ES 307/97
3	PAVIMENTO EXISTENTE

SEÇÃO TIPO 06

EIXO 03
ESTACA DE REFERÊNCIA:
• ESTACA 7+0,000

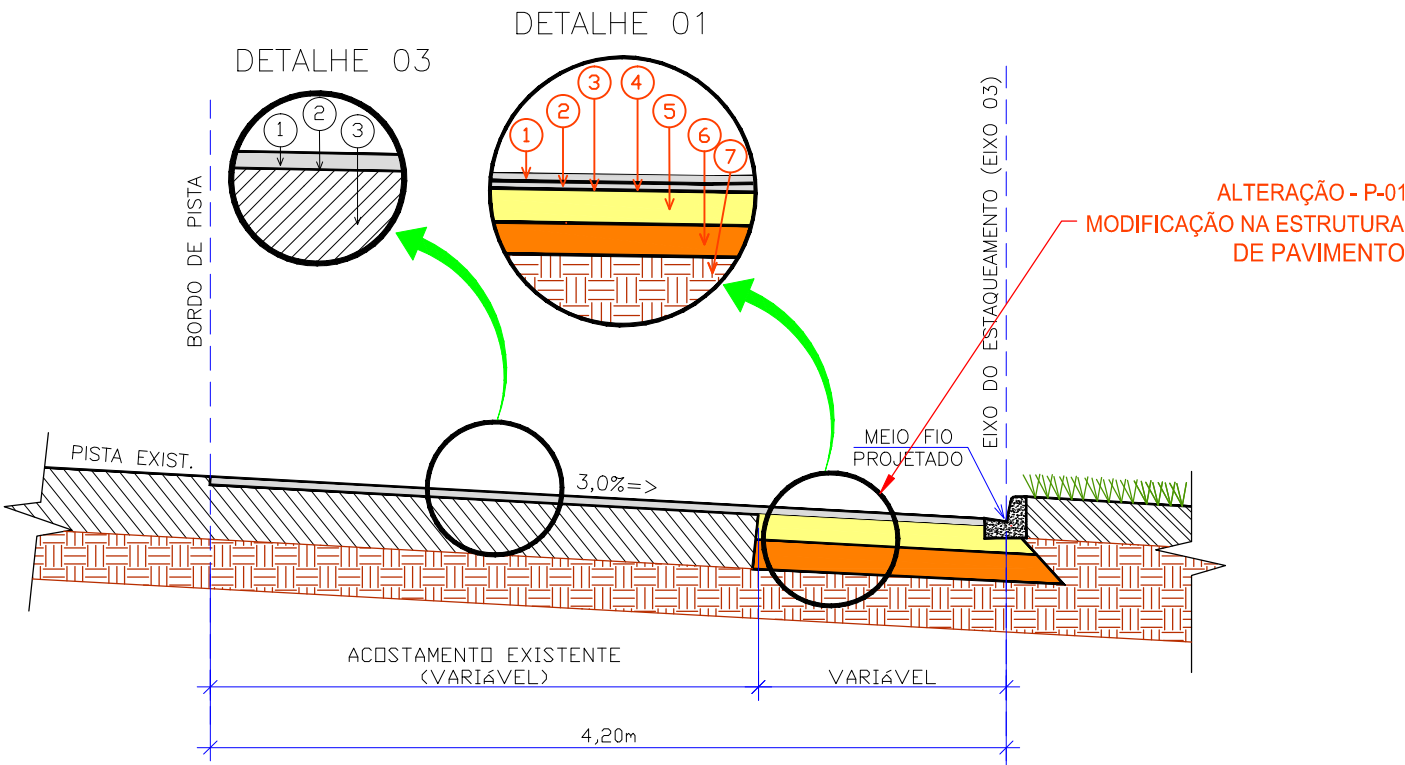

LEGENDA– "AS BUILT"



- ALTERAÇÃO - G-01 MODIFICAÇÃO NO PROJETO GEOMÉTRICO
- ALTERAÇÃO - D-01 MODIFICAÇÃO NO PROJETO DE DRENAGEM
- ALTERAÇÃO - P-01 MODIFICAÇÃO NO PROJETO DE PAVIMENTAÇÃO
- ALTERAÇÃO - S-01 MODIFICAÇÃO NO PROJETO DE SINALIZAÇÃO

NO PROJETO DE DRENAGEM.
PARA OUTROS FINS SEM CONSULTAR O RESPONSÁVEL TÉCNICO.



Autopista
Planalto Sul
rartens

AR ENGENHARIA								Nº DESENHO ANTT: DE-02-116/PR-188-5-P05/503	REV. : A
								LOCAL: MELHORIA DE ACESSO – CAMPO DO TENENTE – PR	
		A	JAN/2016	ANDRÉ ALBANO TRINDADE – CREA PR: 85460-D			EMIÇÃO INICIAL	RODOVIA: BR-116 REGIS BITTENCOURT	TRECHO: CURITIBA – DIVISA SC/RS
Nº INT.: DE-02-116/PR-188-5-P05/503		REV. A	REV.	DATA	RESP. TÁC./PROJETISTA	RESP. TÁC./CONCES.	RESP. TÁC./ANTT	TÍTULO: "AS BUILT" DE PAVIMENTAÇÃO SEÇÃO TIPO km 188,500	ESCALA: S/ESCALA FOLHA: 503/503

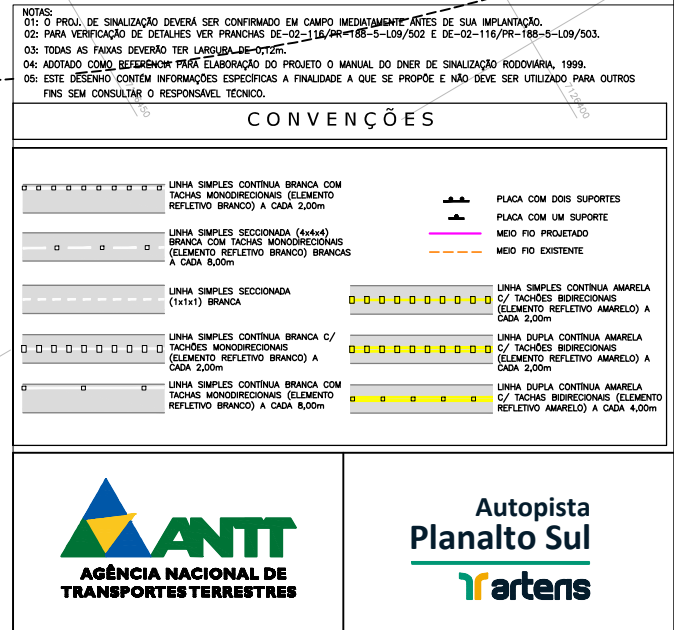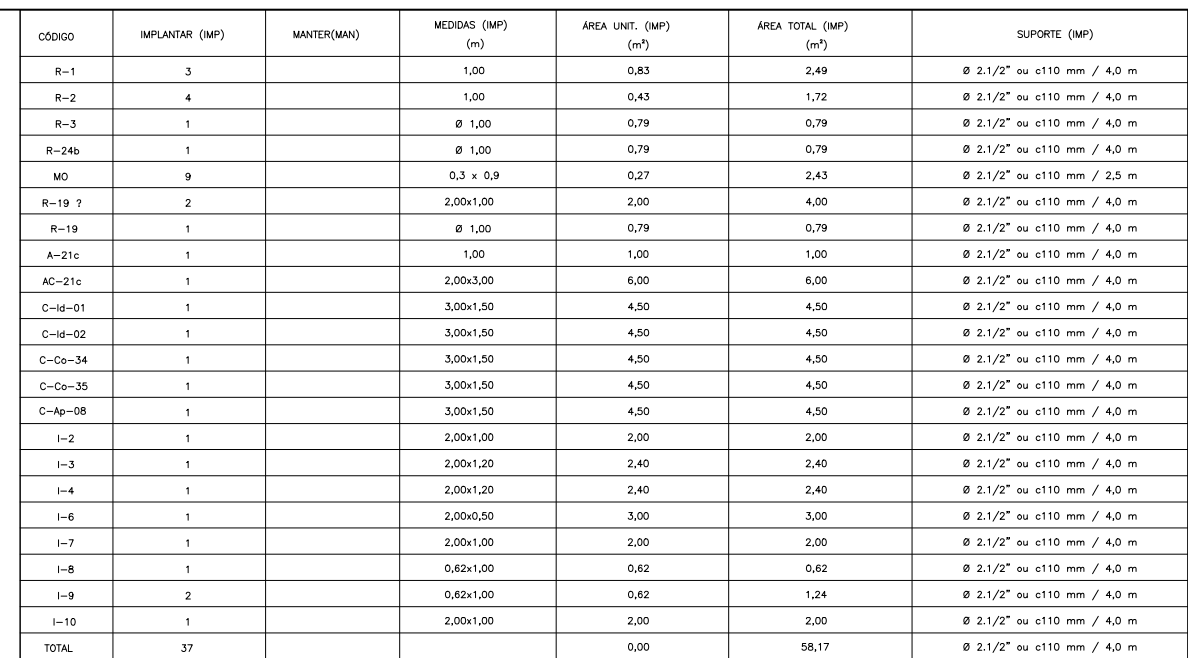

AR - ENGENHARIA										Nº DESENHO ANTI: DE-02-116/PR-188-5-L09/501										REV. : A											
																															
										ALTERAÇÃO DO PROJETO GEOMÉTRICO																					
A										JAN/2016										ANDRÉ ALBANO TRINDADE - CREA PR. 85460-D											
Nº INTERNO: DE-02-116/PR-188-5-L09/501										REV. A		REV.		DATA		RESP. TEC./PROJETISTA		RESP. TEC./CONCES.		RESP. TEC./ANIT		ASSUNTO		DOC. REFERÊNCIA		TÍTULO: "AS BUILT" DE SINALIZAÇÃO PLANTA BAIXA km 188,500		ESCALA: 1:500		FOLHA: 501/502	

